

งานปรับปรุงโรงโอบปูนไดภาควิชาจิตวิทยา

คณะมนุษยศาสตร์ มหาวิทยาลัยเชียงใหม่

AS-BUILT DRAWING

ผู้รับจ้าง



บริษัท บ้านม่วงใจ จำกัด





BAANMUANJAI CO.,LTD

PROJECT:  
งานปรับปรุงโถงบันได ภาคจิตวิทยา

TYPE:  
Interior Design

OWNER:  
ภาคจิตวิทยา คณะมนุษยศาสตร์

LOCATION:  
ภาคจิตวิทยา คณะมนุษยศาสตร์  
มหาวิทยาลัยเชียงใหม่

AMENDMENT					
	A	B	C	D	E

NOTES

SHOW  
Asbuild Drawing

APPROVE BY:

NO.	DESCRIPTION	DATE
1.		
2.		

DRAWN BY:

นายนิติพัฒน์ จันทร์เขียว

ARCHITECTS:


นางสาวเสาวรส จิโน ภ.ศก.-16447

DATE:

9 ตุลาคม 2562

SCALE  
As Show

PH-01  
PH-03

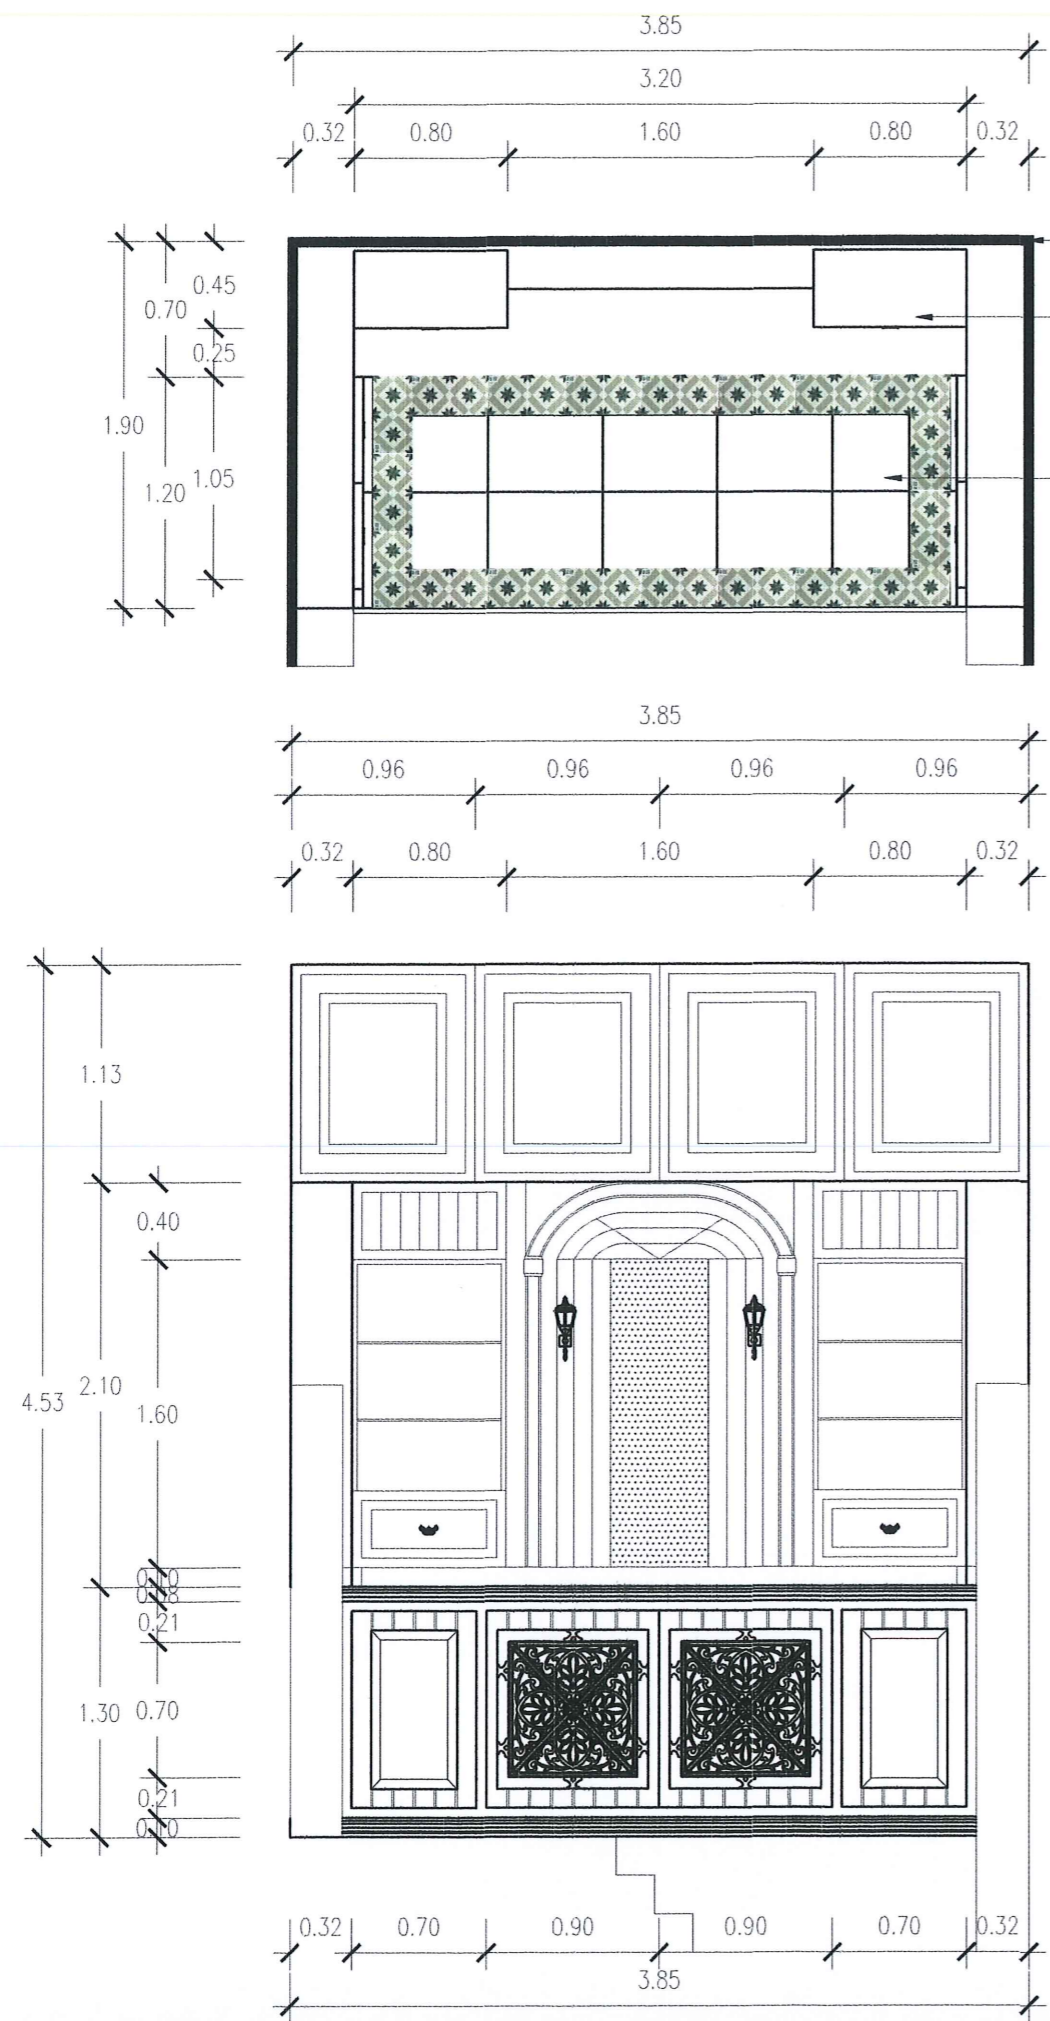

- งานก่ออิฐฉาบปูนปิดช่องหน้าต่างฉาบทาสี
- งานกรุผนังช่องบันไดโครงสร้างไม้เนื้อแข็งและตกแต่งช่องลม เหล็กแผ่นฉลุลาย CNC ผนังพื้นหลังเข้าร่องทำลิ้นขนาว กุกระจงเงาเจียปรี ตามแบบ รหัส F1
- งานปูกระเบื้องพื้นลายตามแบบ รหัส F7


แปลนแต่งตกแต่งทางขึ้นบันได  
SCALE 1:50

### Key Note.

- งานก่ออิฐฉาบปูนปิดช่องหน้าต่างฉาบทาสี
- งานกรุผนังช่องบันไดโครงสร้างไม้เนื้อแข็งและตกแต่งช่องลม เหล็กแผ่นฉลุลาย CNC ผนังพื้นหลังเข้าร่องทำลิ้นขนาว กุกระจงเงาเจียปรี ตามแบบ รหัส F1
- งานกรุผนังพื้นหลังเข้าร่องและกรอบฝ้าตกแต่งตามแบบ รหัส F2
- ตู้โชว์กุกระจงชั้นวางปรับระดับได้ รหัส F3
- งานกรุผนังบัวอินซุ้มใหญ่ โครงคร่าวไม้เนื้อแข็งทำลิ้นขนาว รหัส F4
- งานเหล็กตัดตกแต่งลาย ทำลิ้นขนาดำ รหัส F5
- งานกรุผนังบัวอินซุ้มเล็กด้านข้างตามแบบ รหัส F6
- งานปูกระเบื้องพื้นลายตามแบบ รหัส F7



รูปด้านแต่งตกแต่งทางขึ้นบันได  
SCALE 1:50

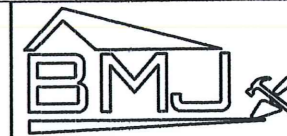

BAANMUANJAI CO.,LTD

PROJECT:  
งานปรับปรุงโถงบันได ภาคจิตวิทยา

TYPE :  
Interior Design

OWNER :  
ภาคจิตวิทยา คณะมนุษยศาสตร์

LOCATION :  
ภาคจิตวิทยา คณะมนุษยศาสตร์  
มหาวิทยาลัยเชียงใหม่

AMENDMENT	A	B	C	D	E
-----------	---	---	---	---	---

NOTES  
SHOW  
Asbuilt Drawing


APPROVE BY :		
NO.	DESCRIPTION	DATE
1.		
2.		

DRAWN BY :  
นายนิติพัฒน์ จันทร์เขียว


ARCHITECTS :  
นางสาวเสาวรส จิโน ภ.ศก.-16447

DATE :  
9 ตุลาคม 2562


SCALE  
As Show PH-02  
PH-03

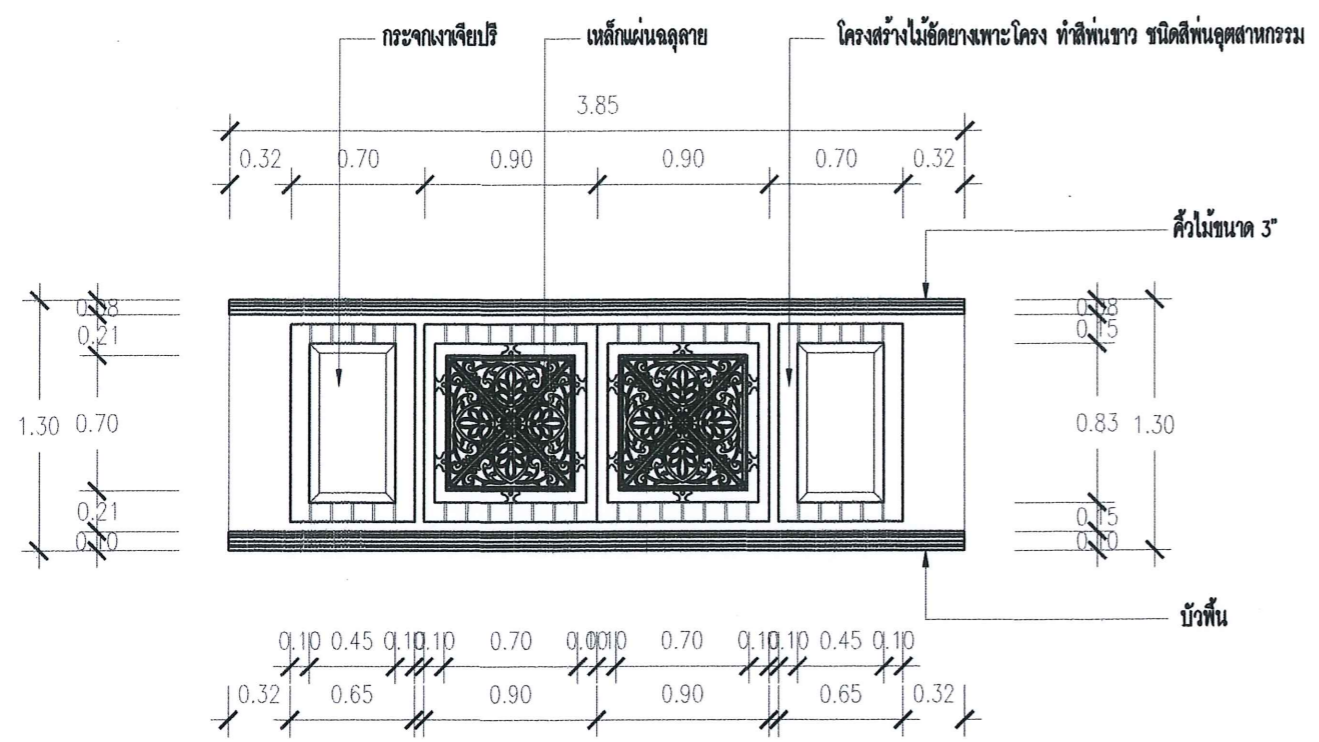


แผนผังตกแต่งทางขึ้นบันได  
SCALE 1:50

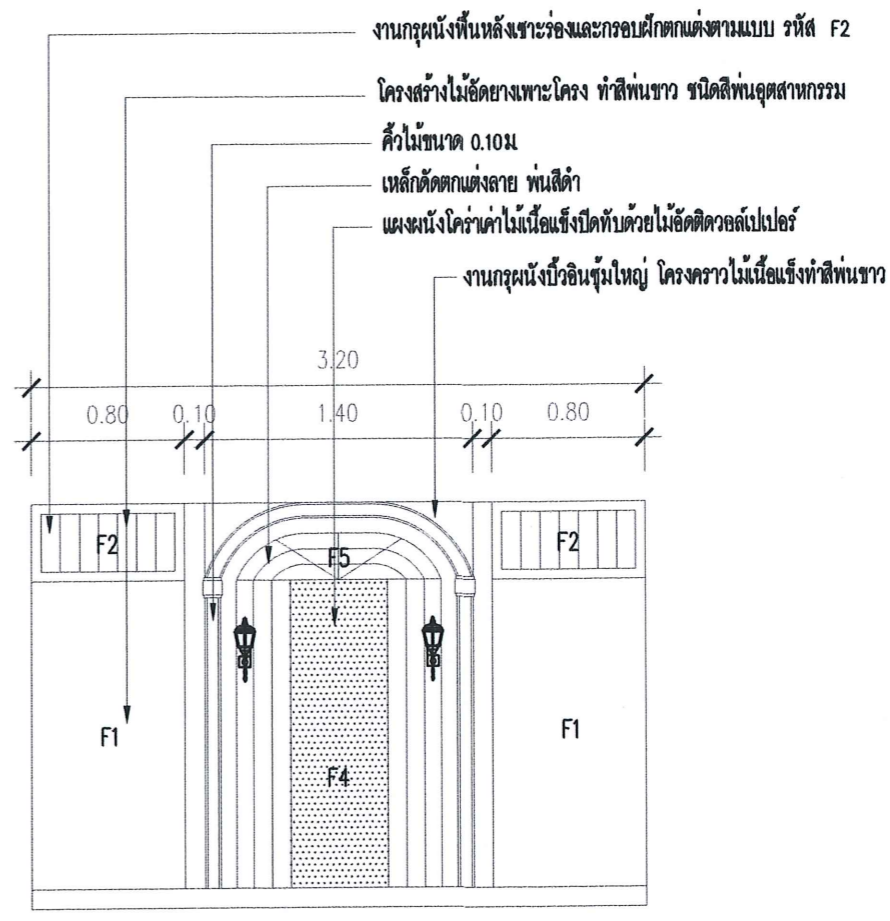


แบบขยายจุ่มใหญ่  
SCALE 1:50

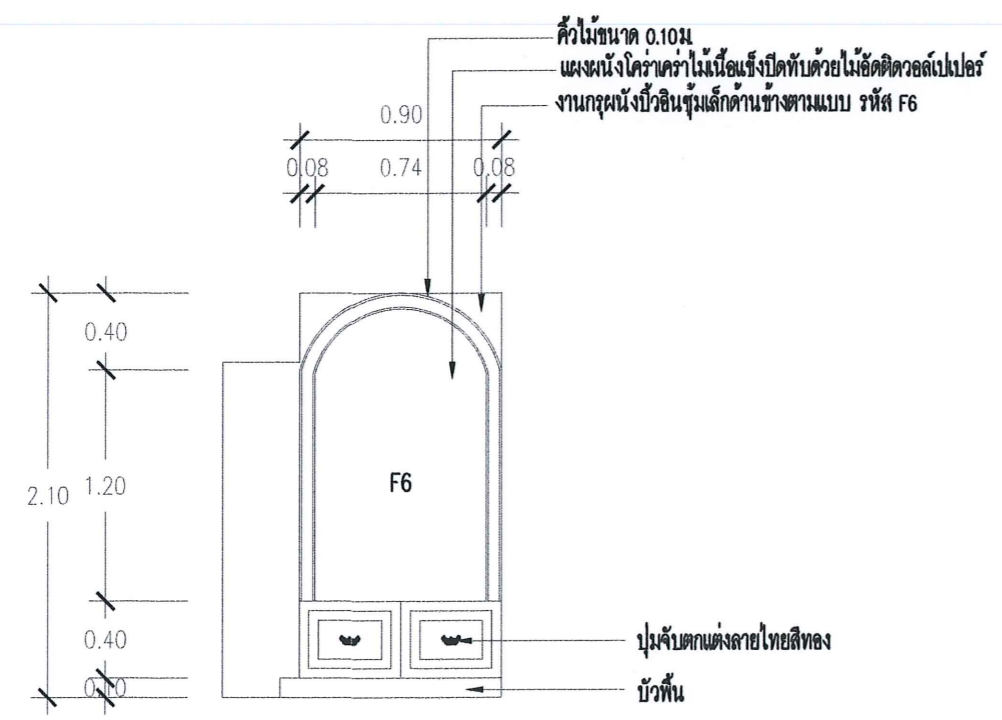

แบบขยายจุ่มเล็ก  
SCALE 1:50

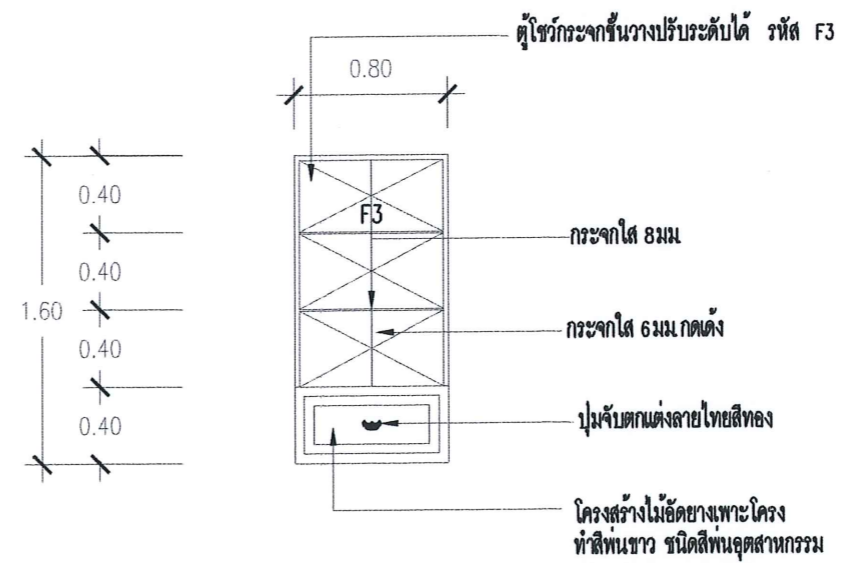

แบบขยายชั้นโชว์ของ  
SCALE 1:50

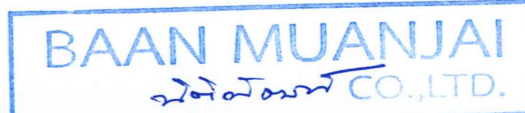



BAANMUANJAI CO.,LTD

PROJECT:  
งานปรับปรุงโถงบันได ภาคจิตวิทยา

TYPE:  
Interior Design

OWNER:  
ภาคจิตวิทยา คณะมนุษยศาสตร์

LOCATION:  
ภาคจิตวิทยา คณะมนุษยศาสตร์  
มหาวิทยาลัยเชียงใหม่

AMENDMENT	A	B	C	D	E

NOTES

SHOW  
Asbuild Drawing

APPROVE BY:

NO.	DESCRIPTION	DATE
1.		
2.		


DRAWN BY:  
นายนิติพัฒน์ จันทร์เชียร

ARCHITECTS:  
นางสาวเสาวรส จิโน ภ.ศก.-16447

DATE:  
9 ตุลาคม 2562


SCALE  
As Show

PH-03  
PH-03

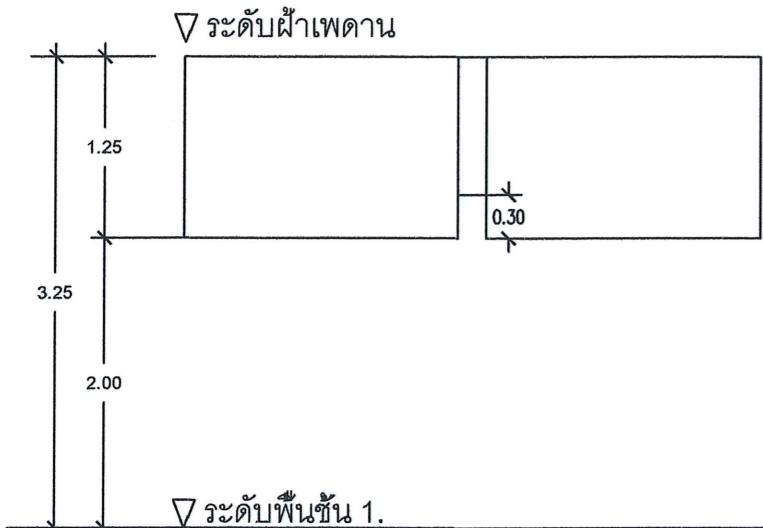


1 Rm.12208.

W-1	บานกระจกติดตาย	บานพับ :	บานพับ :
วงกบ	: ไม้ฉลิมไม้เนื้อแข็ง	บานพับ	: -
กรอบบาน	: -	กลอน	: -
บาน/ลูกพับ	: กระจกใสตัดแต่งสีเขียว 5 มม.	มือจับ	: -
กมูแจกลูกปิด	: -	กันชน	: -
ขอรับ/ขอส่ง	: -	ลูกล้อ	: -

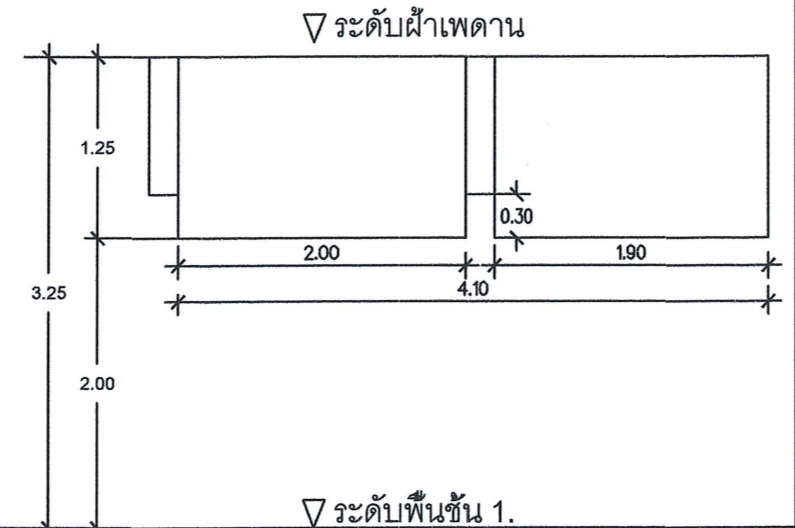


2 Rm.12205.

W-2	บานกระจกติดตาย	บานพับ :	บานพับ :
วงกบ	: ไม้ฉลิมไม้เนื้อแข็ง	บานพับ	: -
กรอบบาน	: -	กลอน	: -
บาน/ลูกพับ	: กระจกใสตัดแต่งสีเขียว 5 มม.	มือจับ	: -
กมูแจกลูกปิด	: -	กันชน	: -
ขอรับ/ขอส่ง	: -	ลูกล้อ	: -

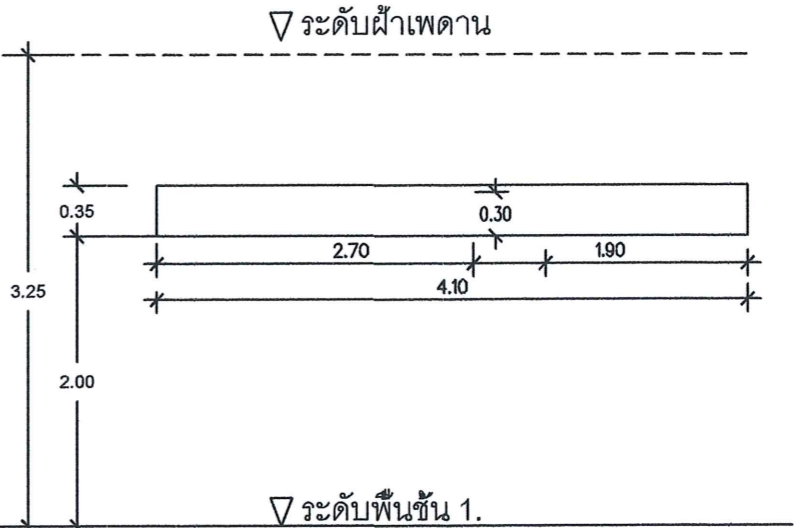



2 Rm.12205.

W-2	บานกระจกติดตาย	บานพับ :	บานพับ :
วงกบ	: ไม้ฉลิมไม้เนื้อแข็ง	บานพับ	: -
กรอบบาน	: -	กลอน	: -
บาน/ลูกพับ	: กระจกใสตัดแต่งสีเขียว 5 มม.	มือจับ	: -
กมูแจกลูกปิด	: -	กันชน	: -
ขอรับ/ขอส่ง	: -	ลูกล้อ	: -

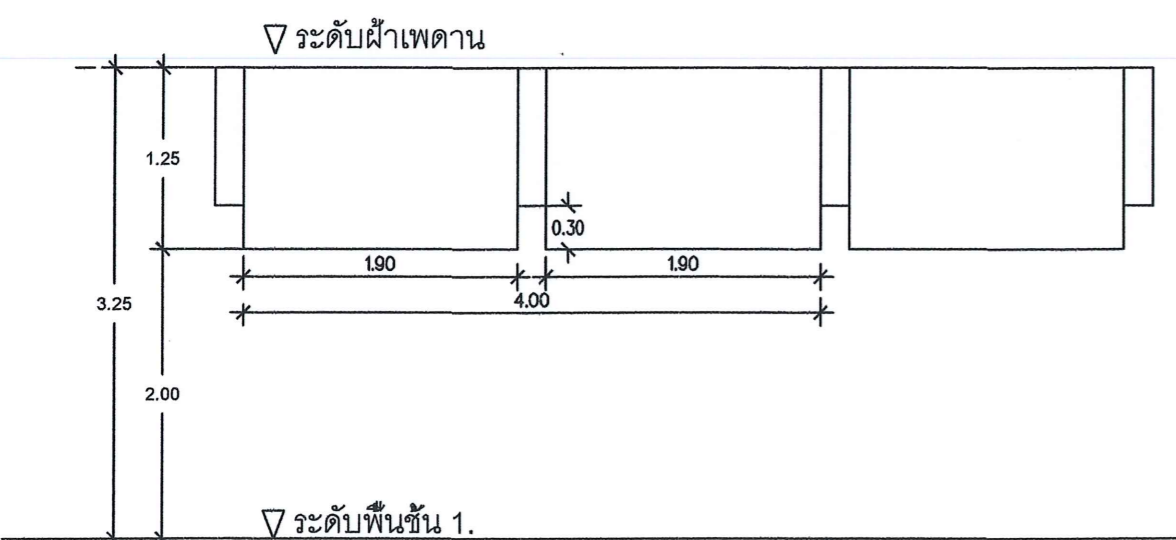

3 Rm.1220.

W-3	บานกระจกติดตาย	บานพับ :	บานพับ :
วงกบ	: ไม้ฉลิมไม้เนื้อแข็ง	บานพับ	: -
กรอบบาน	: -	กลอน	: -
บาน/ลูกพับ	: กระจกใสตัดแต่งสีเขียว 5 มม.	มือจับ	: -
กมูแจกลูกปิด	: -	กันชน	: -
ขอรับ/ขอส่ง	: -	ลูกล้อ	: -

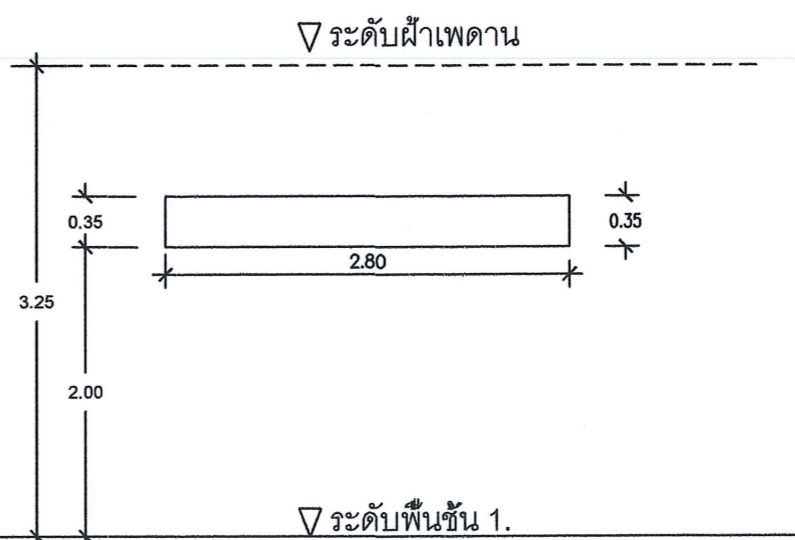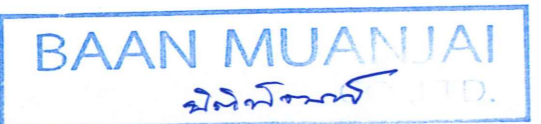

4 Rm.13302

W-4	บานกระจกติดตาย	บานพับ :	บานพับ :
วงกบ	: ไม้ฉลิมไม้เนื้อแข็ง	บานพับ	: -
กรอบบาน	: -	กลอน	: -
บาน/ลูกพับ	: กระจกใสตัดแต่งสีเขียว 5 มม.	มือจับ	: -
กมูแจกลูกปิด	: -	กันชน	: -
ขอรับ/ขอส่ง	: -	ลูกล้อ	: -

งานปรับปรุงโรงโพงบันไดภาควิชาจิตวิทยา

คณะมนุษยศาสตร์ มหาวิทยาลัยเชียงใหม่

AS-BUILT DRAWING

ผู้รับจ้าง



บริษัท บ้านม่วงใจ จำกัด



AMENDMENT	A	B	C	D	E

NOTES

SHOW  
Asbuild Drawing

APPROVE BY :


NO.	DESCRIPTION	DATE
1.		
2.		

DRAWN BY :  
นายนิติพัฒน์ จันทร์เขียว

ARCHITECTS :  
นางสาวเสาวรส จิโน ภ.ศด.-16447

DATE :  
9 ตุลาคม 2562

SCALE As Show	PH-01 PH-03
------------------	----------------

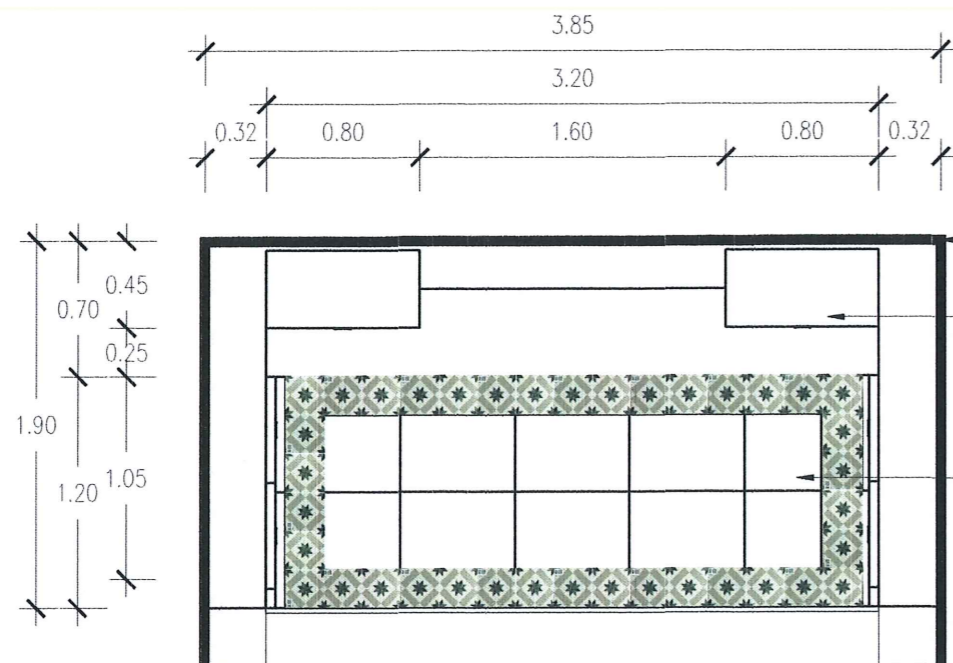


งานก่ออิฐฉาบผนังปิดช่องหน้าต่างฉาบทาสี

งานกรุผนังช่องบันไดโครงลวดรางไม้เนื้อแข็งและตกแต่งช่องลม เหล็กแผ่นฉลุลาย CNC  
ผนังพื้นหลังเข้าระยองทำลิ้นขาว กรูกระຈกเงาเจียปรี ตามแบบ รหัส F1

งานปูกระเบื้องพื้นลายตามแบบ รหัส F7

แปลนแต่งตกแต่งทางขึ้นบันได  
SCALE 1:50

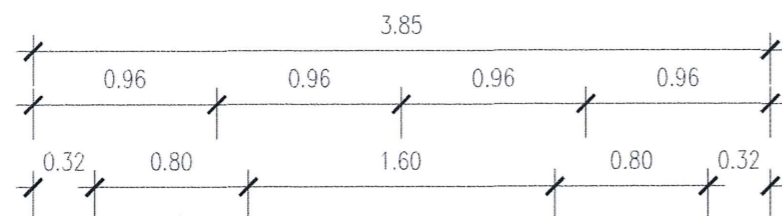

## Key Note.

งานก่ออิฐฉาบผนังปิดช่องหน้าต่างฉาบทาสี

งานกรุผนังช่องบันไดโครงลวดรางไม้เนื้อแข็งและตกแต่งช่องลม เหล็กแผ่นฉลุลาย CNC

ผนังพื้นหลังเข้าระยองทำลิ้นขาว กรูกระຈกเงาเจียปรี ตามแบบ รหัส F1

งานกรุผนังพื้นหลังเข้าระยองและกรอบฝักตกแต่งตามแบบ รหัส F2


ตู้โชว์กระจกชั้นวางปรับระดับได้ รหัส F3

งานกรุผนังบัวอินซูลัมใหญ่ โครงคร่าวไม้เนื้อแข็งทำลิ้นขาว รหัส F4

งานเหล็กตัดตกแต่งลาย ทำลิ้นดำ รหัส F5

งานกรุผนังบัวอินซูลัมเล็กด้านข้างตามแบบ รหัส F6

งานปูกระเบื้องพื้นลายตามแบบ รหัส F7

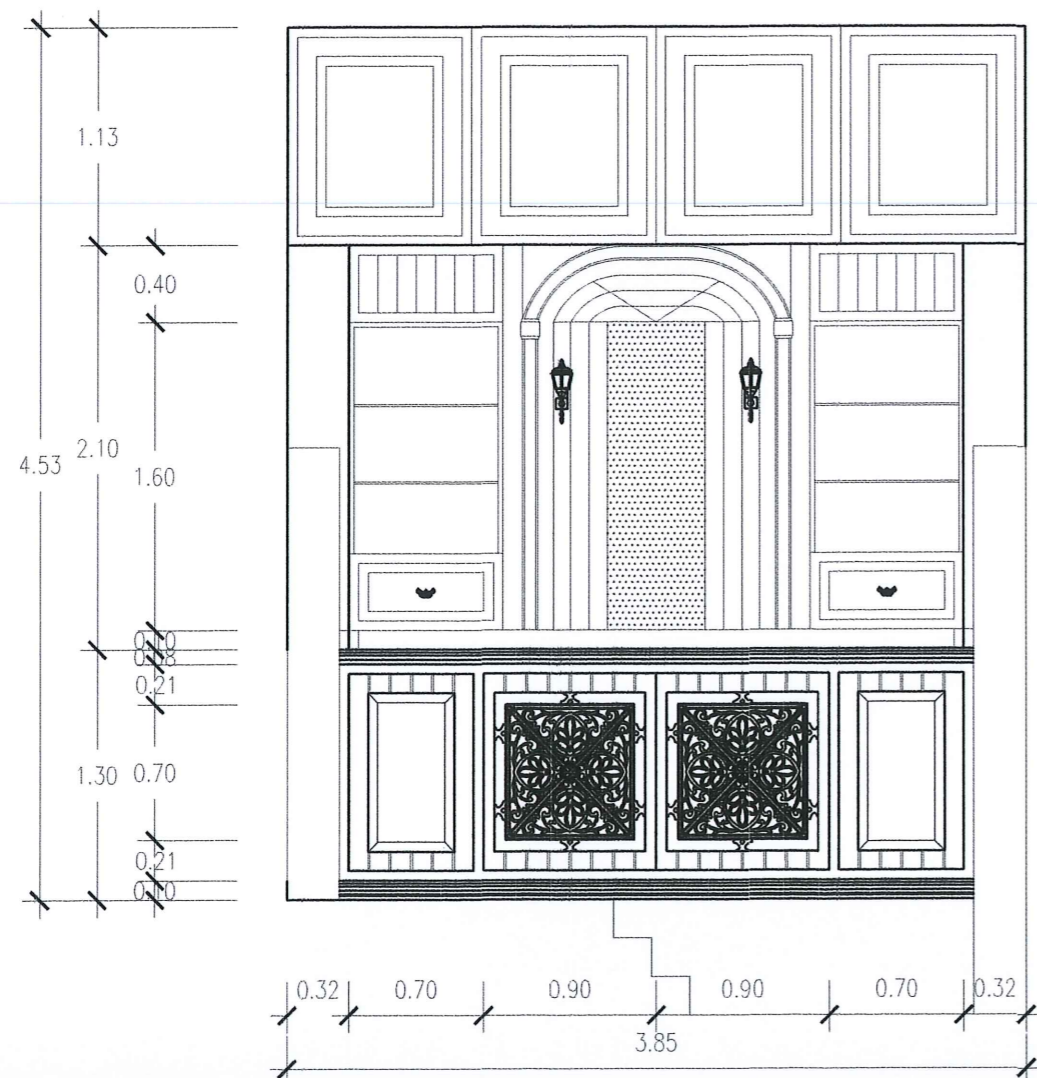

รูปด้านแต่งตกแต่งทางขึ้นบันได  
SCALE 1:50

**BAAN MUANJAI**  
บริษัท บานมวนจาย จำกัด  
CO.,LTD.

AMENDMENT	A				
	B				
	C				
	D				
	E				

NOTES

SHOW  
Asbuild Drawing

APPROVE BY :





NO.	DESCRIPTION	DATE
1.		
2.		

DRAWN BY :  
นายนิติพัฒน์ จันทร์เขียว

ARCHITECTS :  
นางสาวเสาวรส จิโน ภ.ศก.-16447

DATE :  
9 ตุลาคม 2562

SCALE As Show	PH-02 PH-03
------------------	----------------

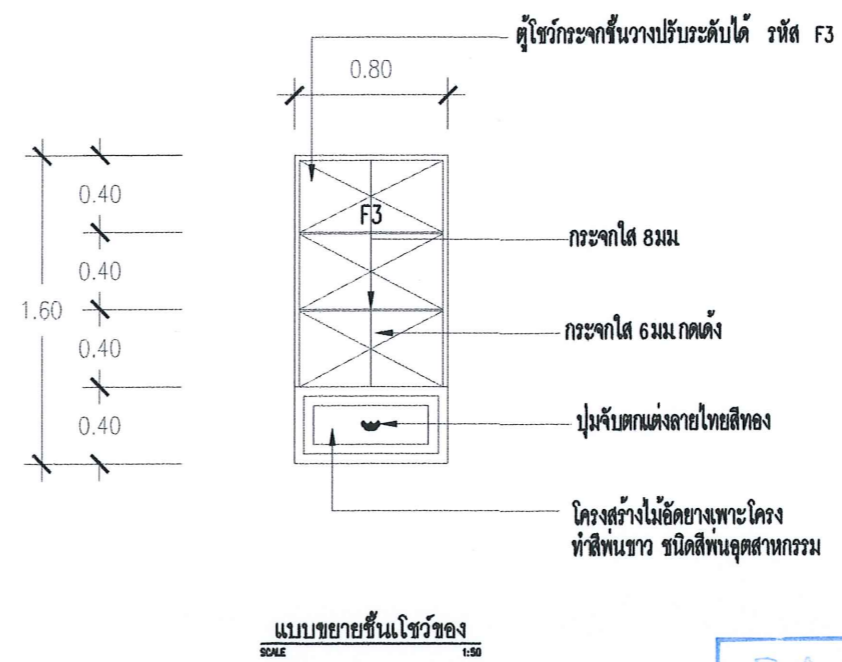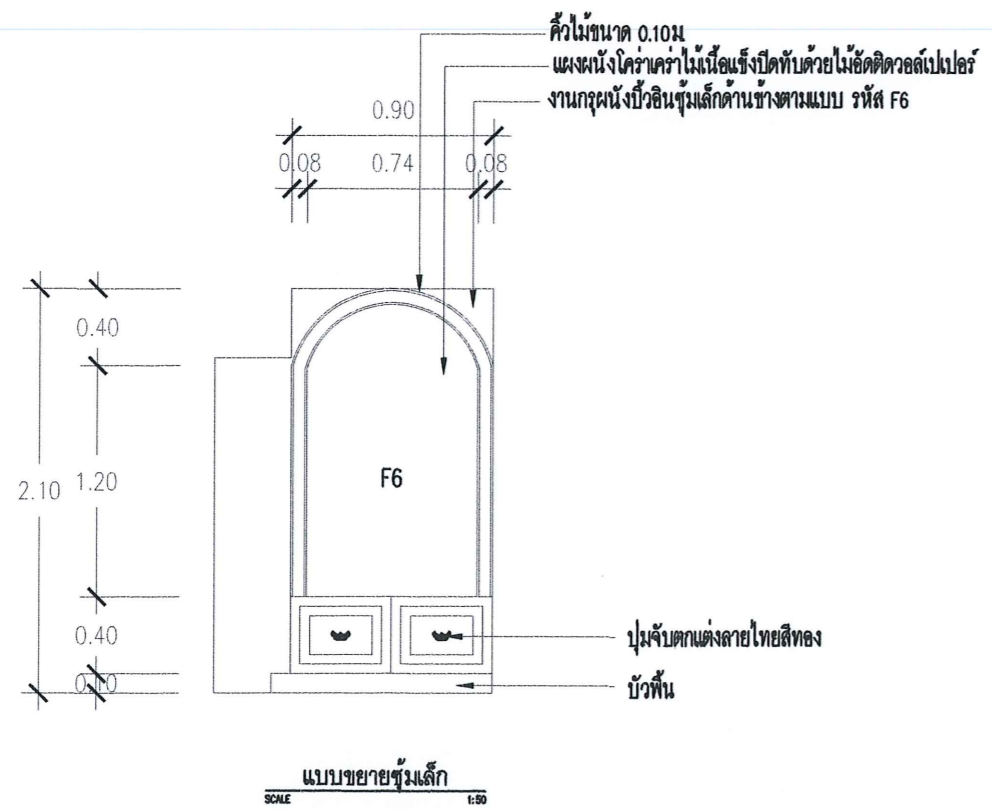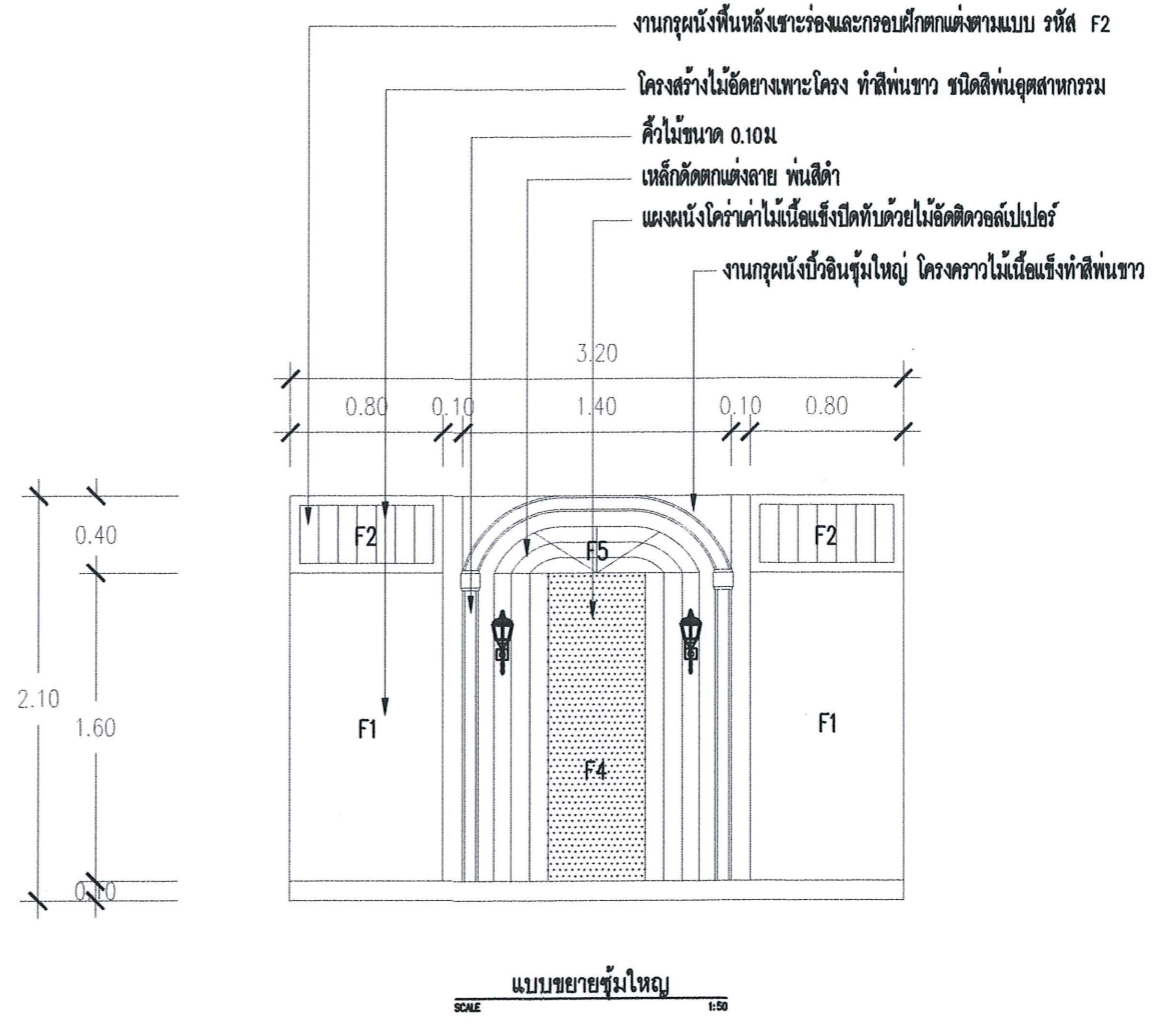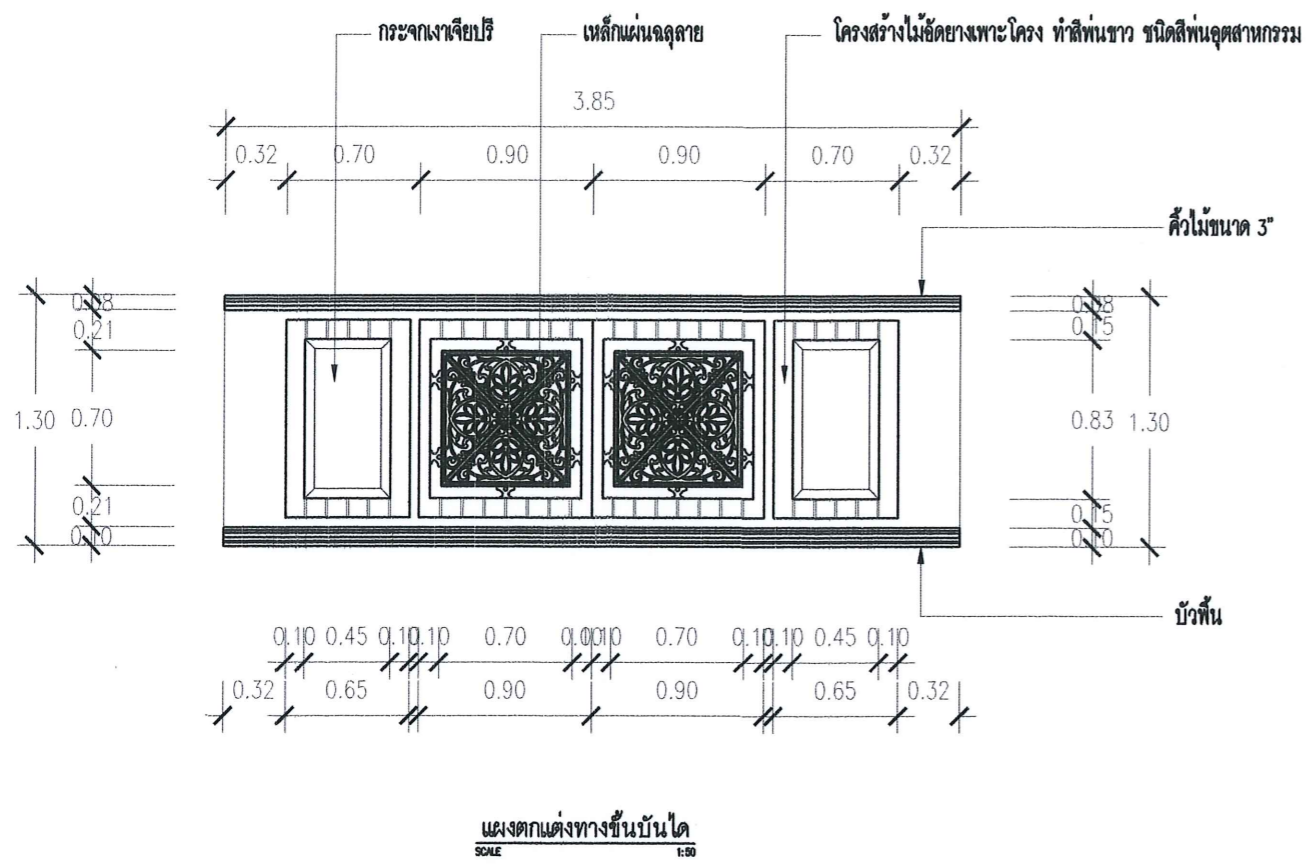

BAANMUANJAI CO.,LTD

นิติพัฒน์



BAANMUANJAI CO.,LTD

PROJECT:  
งานปรับปรุงโถงบันได ภาควิทยา

TYPE:  
Interior Design

OWNER:  
ภาควิทยา คณะมนุษยศาสตร์

LOCATION:  
ภาควิทยา คณะมนุษยศาสตร์  
มหาวิทยาลัยเชียงใหม่

AMENDMENT	A	B	C	D	E
-----------	---	---	---	---	---

NOTES

SHOW  
Asbuild Drawing

APPROVE BY:

NO.	DESCRIPTION	DATE
1.		
2.		

DRAWN BY:

นายนิติพัฒน์ จันทร์เชิดชา

ARCHITECTS:

นางสาวเสาวรส จิโน ภ.สถ.-16447

DATE:


9 ตุลาคม 2562

SCALE

As Show


PH-03

PH-03

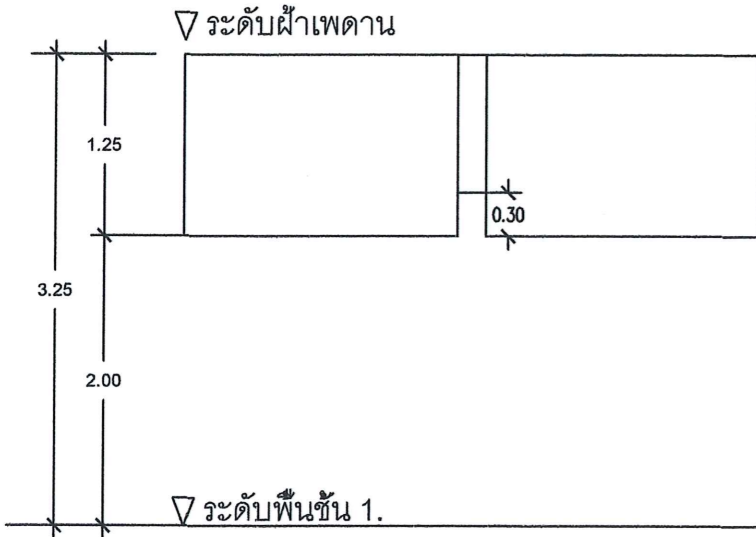


① Rm.12208.

W-1	บานกระจกติดตาย	บานพับ :	-
วงกบ :	คิ้วจับกระจกอลูมิเนียม	บานพับ :	-
กรอบบาน :	-	กลอน :	-
บาน/ลูกพัก :	กระจกใสตัดแต่งลิ้นยาว 5 มม.	มือจับ :	-
กยูงแอลูปิด :	-	กันชน :	-
ขอรับ/ขอส่ง :	-	ลูกดิ่ง :	-

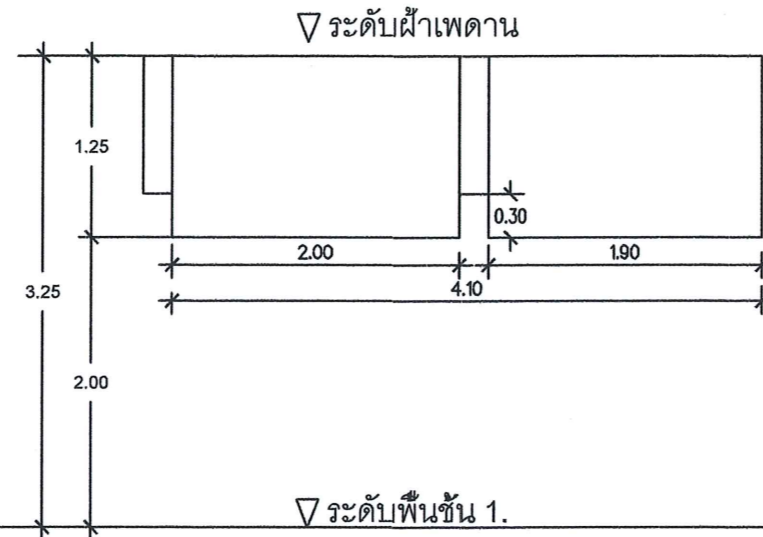


② Rm.12205.

W-2	บานกระจกติดตาย	บานพับ :	-
วงกบ :	คิ้วจับกระจกอลูมิเนียม	บานพับ :	-
กรอบบาน :	-	กลอน :	-
บาน/ลูกพัก :	กระจกใสตัดแต่งลิ้นยาว 5 มม.	มือจับ :	-
กยูงแอลูปิด :	-	กันชน :	-
ขอรับ/ขอส่ง :	-	ลูกดิ่ง :	-

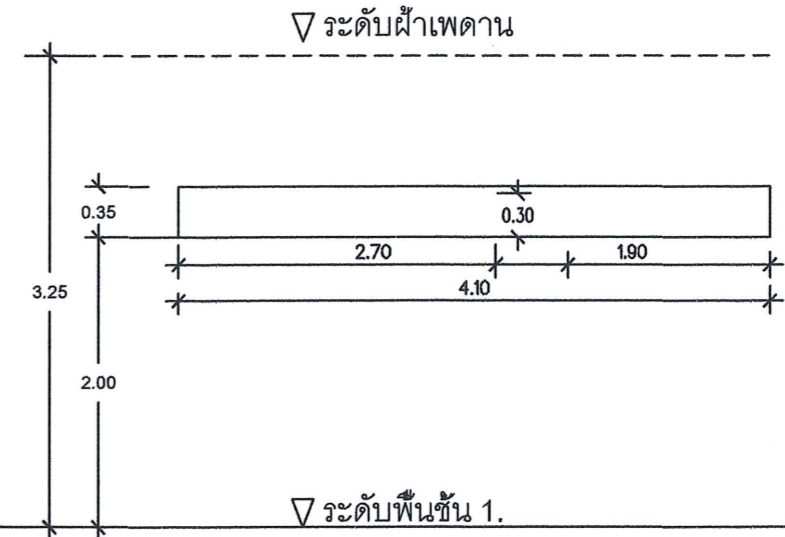

② Rm.12205.


W-2	บานกระจกติดตาย	บานพับ :	-
วงกบ :	คิ้วจับกระจกอลูมิเนียม	บานพับ :	-
กรอบบาน :	-	กลอน :	-
บาน/ลูกพัก :	กระจกใสตัดแต่งลิ้นยาว 5 มม.	มือจับ :	-
กยูงแอลูปิด :	-	กันชน :	-
ขอรับ/ขอส่ง :	-	ลูกดิ่ง :	-

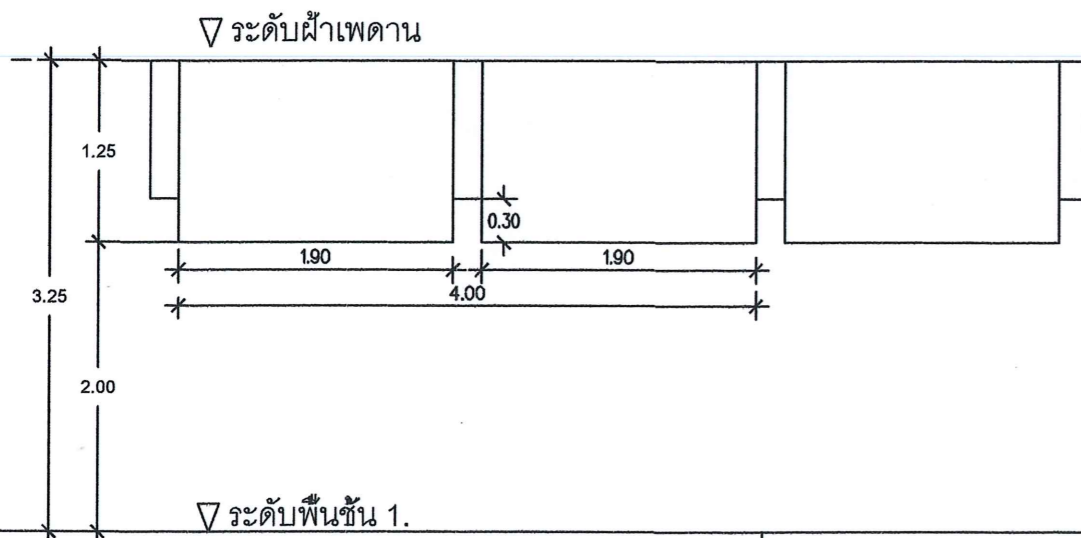

③ Rm.1220.

W-3	บานกระจกติดตาย	บานพับ :	-
วงกบ :	คิ้วจับกระจกอลูมิเนียม	บานพับ :	-
กรอบบาน :	-	กลอน :	-
บาน/ลูกพัก :	กระจกใสตัดแต่งลิ้นยาว 5 มม.	มือจับ :	-
กยูงแอลูปิด :	-	กันชน :	-
ขอรับ/ขอส่ง :	-	ลูกดิ่ง :	-

BAAN MUANJAI CO.,LTD.

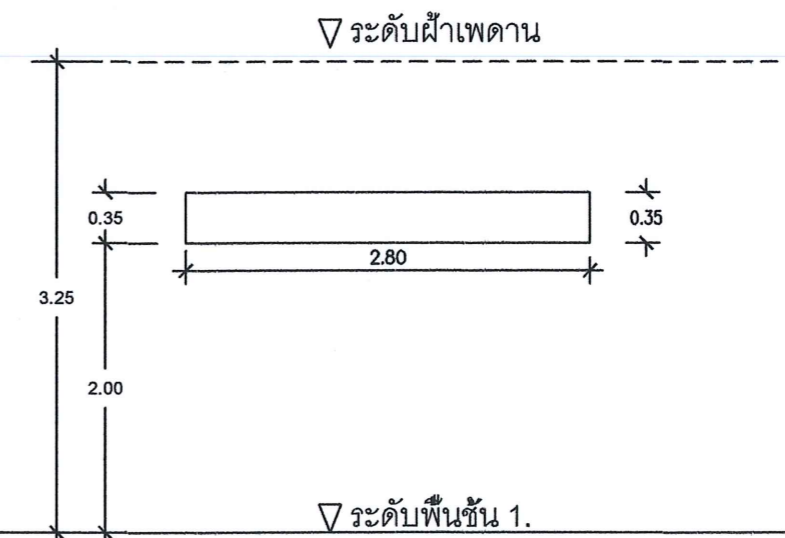

④ Rm.13302

W-4	บานกระจกติดตาย	บานพับ :	-
วงกบ :	คิ้วจับกระจกอลูมิเนียม	บานพับ :	-
กรอบบาน :	-	กลอน :	-
บาน/ลูกพัก :	กระจกใสตัดแต่งลิ้นยาว 5 มม.	มือจับ :	-
กยูงแอลูปิด :	-	กันชน :	-
ขอรับ/ขอส่ง :	-	ลูกดิ่ง :	-



งานปรับปรุงโรงโพงบันไดภาควิชาจิตวิทยา

คณะมนุษยศาสตร์ มหาวิทยาลัยเชียงใหม่

AS-BUILT DRAWING

ผู้จ้าง



บริษัท บ้านม่วงใจ จำกัด



AMENDMENT	A	B	C	D	E

NOTES

SHOW  
Asbuilt Drawing

APPROVE BY :


NO.	DESCRIPTION	DATE
1.		
2.		

DRAWN BY :  
นายนิติพัฒน์ จันทร์เชียว

ARCHITECTS :  
นางสาวเสาวรส จิโน ภ.สถ.-16447

DATE :  
9 ตุลาคม 2562

SCALE As Show	PH-01 PH-03
------------------	----------------

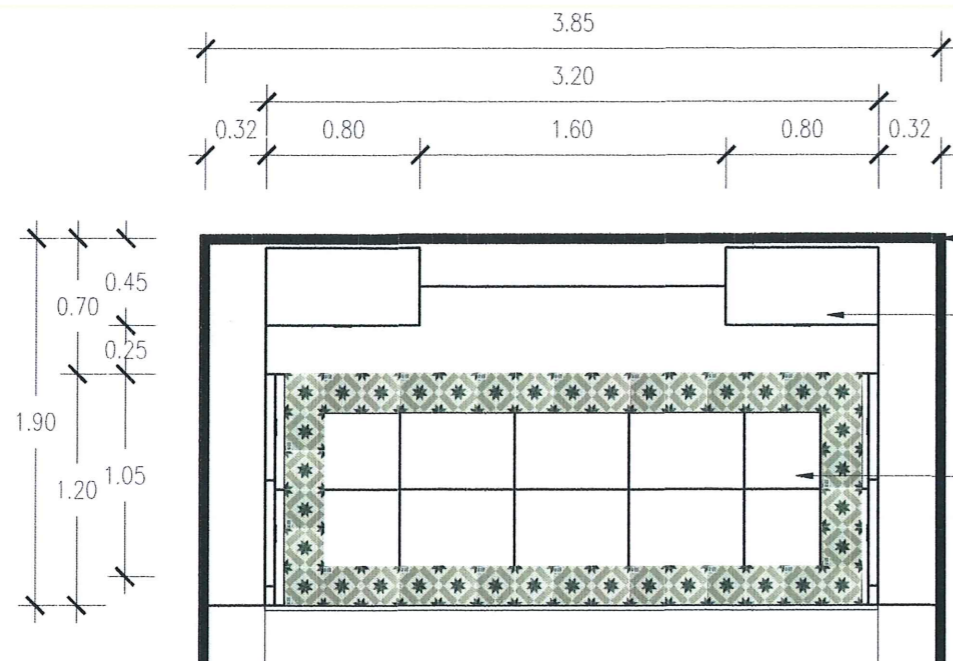


งานก่ออิฐฉาบผนังปิดช่องหน้าต่างฉาบทาสี

งานกรุผนังช่องบันไดโครงสร้างไม้เนื้อแข็งและตกแต่งช่องลม เหล็กแผ่นฉลุลาย CNC  
ผนังพื้นหลังเข้าระยองทำสีพื้นขาว กรูกระຈกเงาเจียปรี ตามแบบ รหัส F1

งานปูกระเบื้องพื้นลายตามแบบ รหัส F7

แปลนแต่งตกแต่งทางขึ้นบันได  
SCALE 1:50

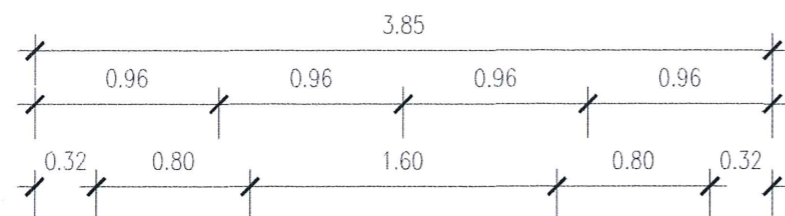

## Key Note.

งานก่ออิฐฉาบผนังปิดช่องหน้าต่างฉาบทาสี

งานกรุผนังช่องบันไดโครงสร้างไม้เนื้อแข็งและตกแต่งช่องลม เหล็กแผ่นฉลุลาย CNC

ผนังพื้นหลังเข้าระยองทำสีพื้นขาว กรูกระຈกเงาเจียปรี ตามแบบ รหัส F1

งานกรุผนังพื้นหลังเข้าระยองและกรอบปิดตกแต่งตามแบบ รหัส F2


ตู้ใช้กรูกระຈกชั้นวางปรับระดับได้ รหัส F3

งานกรุผนังบัวอินซูลัมใหญ่ โครงสร้างไม้เนื้อแข็งทำสีพื้นขาว รหัส F4


งานเหล็กตัดตกแต่งลาย ทำสีพื้นดำ รหัส F5

งานกรุผนังบัวอินซูลัมเล็กด้านข้างตามแบบ รหัส F6

งานปูกระเบื้องพื้นลายตามแบบ รหัส F7

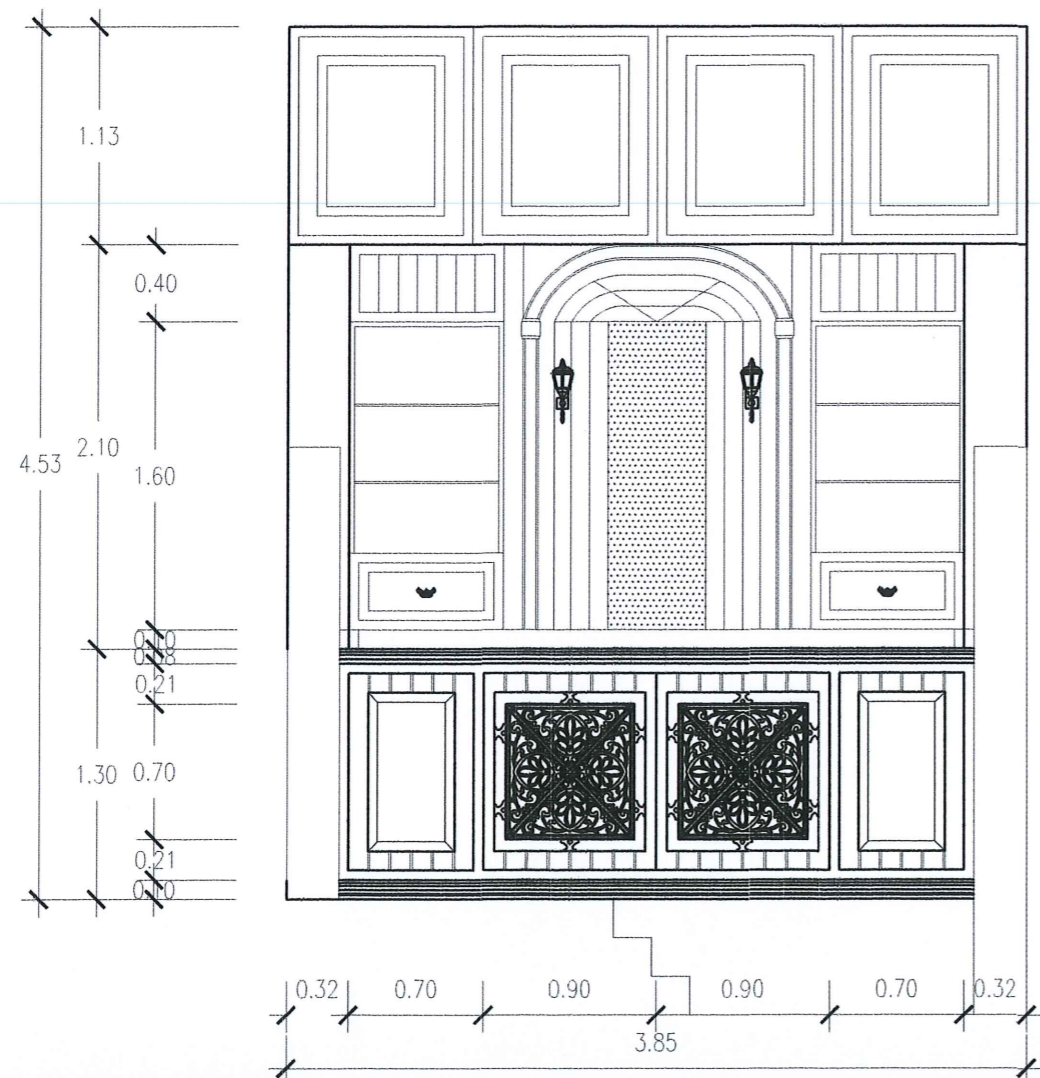

รูปด้านแต่งตกแต่งทางขึ้นบันได  
SCALE 1:50

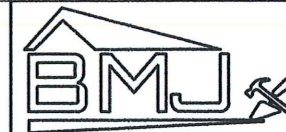

BAANMUANJAI CO.,LTD

PROJECT:  
งานปรับปรุงโรงมโนไต ภาคจิตวิทยา

TYPE :  
Interior Design

OWNER :  
ภาคจิตวิทยา คณะมนุษยศาสตร์

LOCATION :  
ภาคจิตวิทยา คณะมนุษยศาสตร์  
มหาวิทยาลัยเชียงใหม่

AMENDMENT	A				
	B				
	C				
	D				
	E				

NOTES

SHOW  
Asbuild Drawing

APPROVE BY :


NO.	DESCRIPTION	DATE
1.		
2.		

DRAWN BY :  
นายนิติพัฒน์ จันทร์เขียว


ARCHITECTS :  
นางสาวเสาวรส จิโน ภ.ศก.-16447

DATE :  
9 ตุลาคม 2562


SCALE  
As Show PH-02  
PH-03

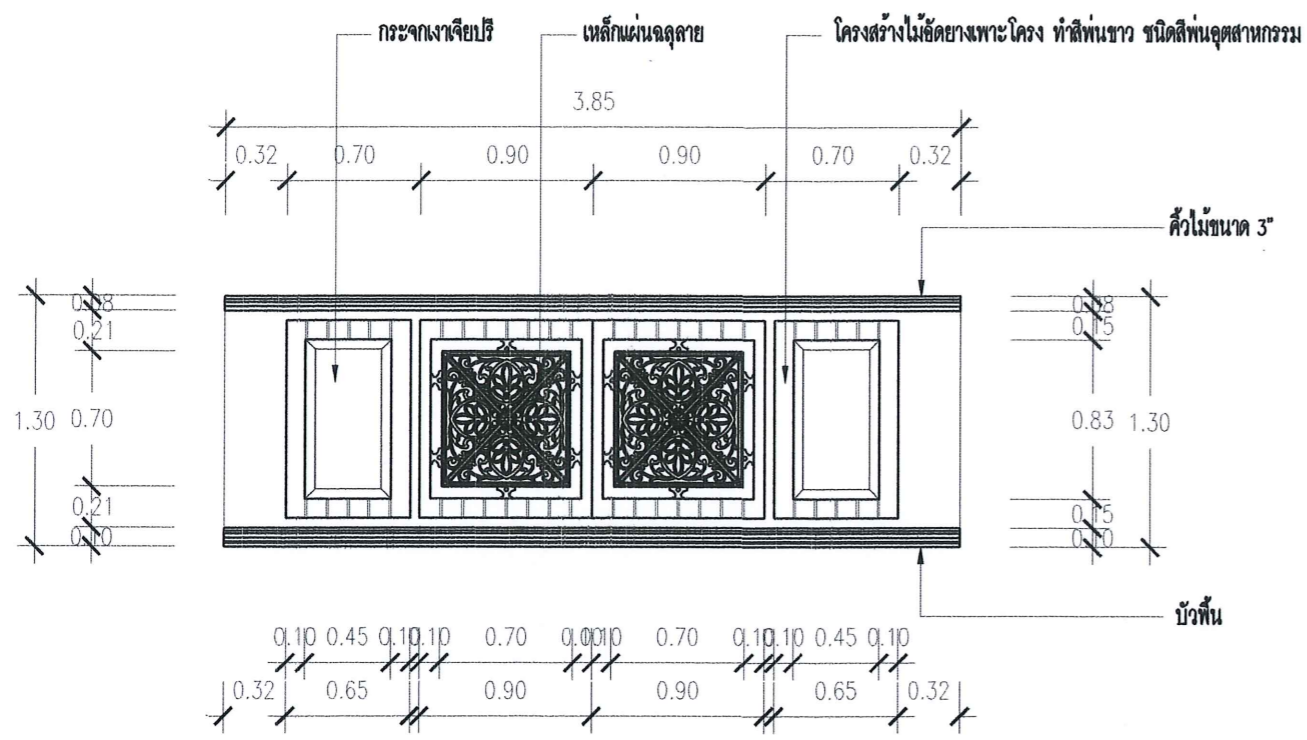


แผนผังตกแต่งทางขึ้นบันได  
SCALE 1:50

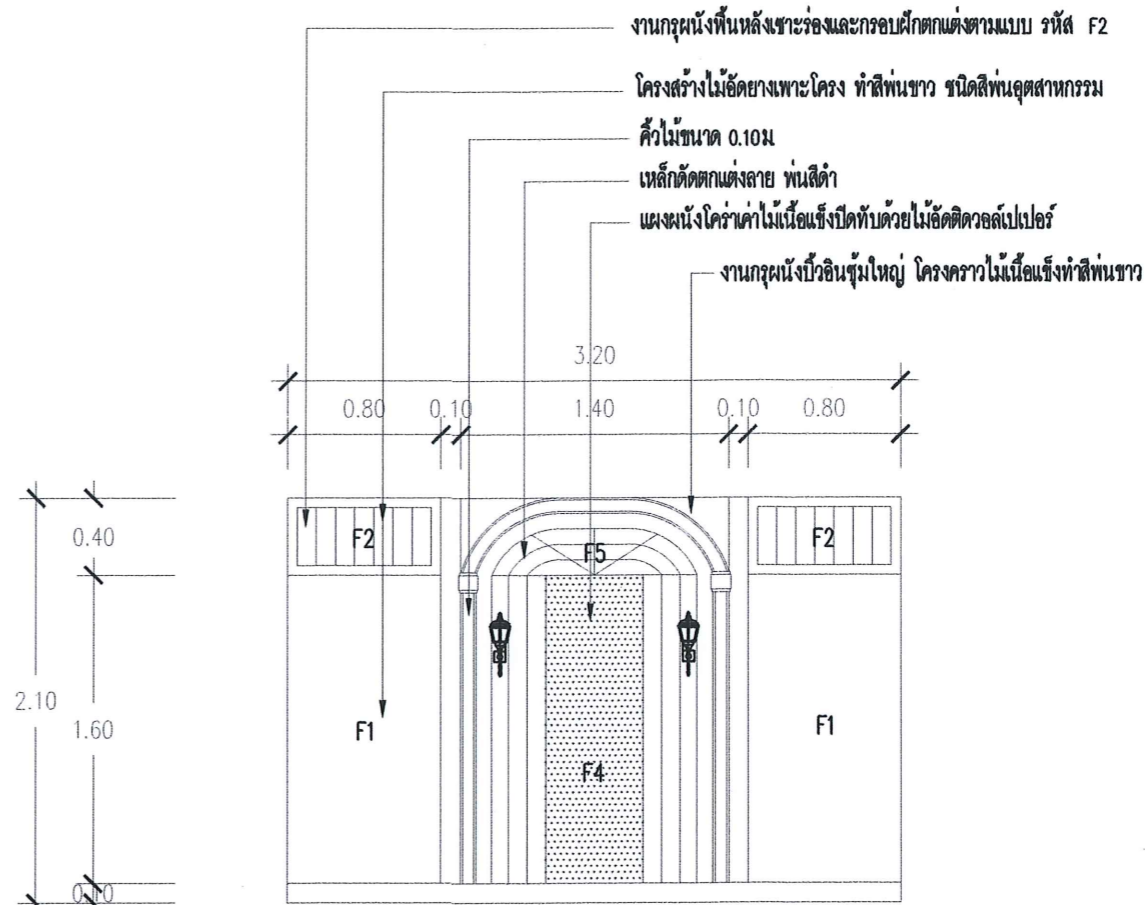

แบบขยายซุ้มใหญ่  
SCALE 1:50

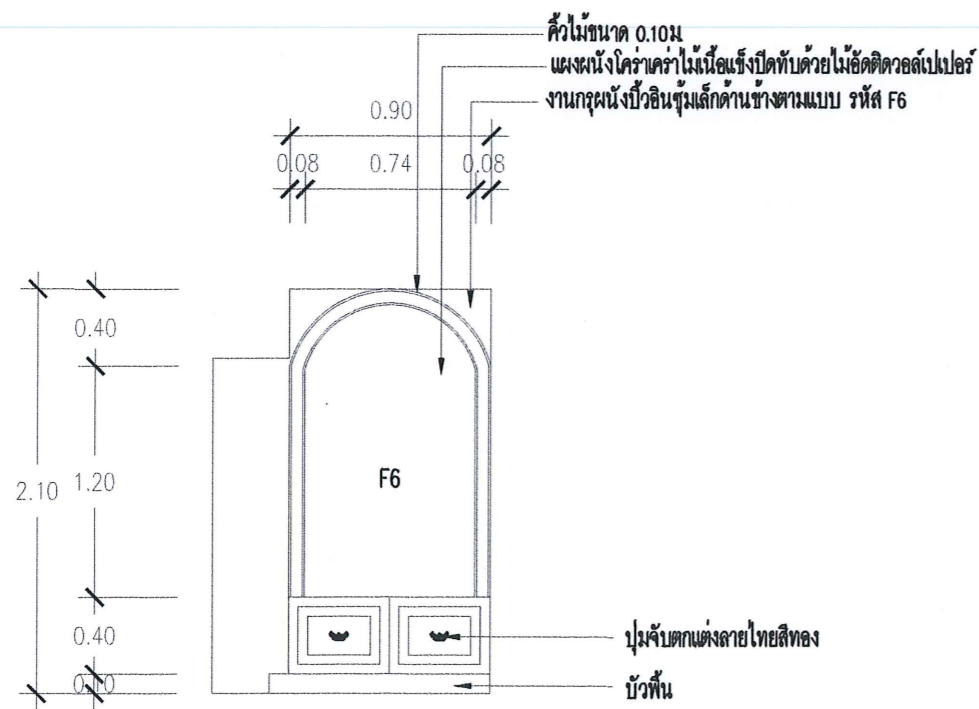

แบบขยายซุ้มเล็ก  
SCALE 1:50

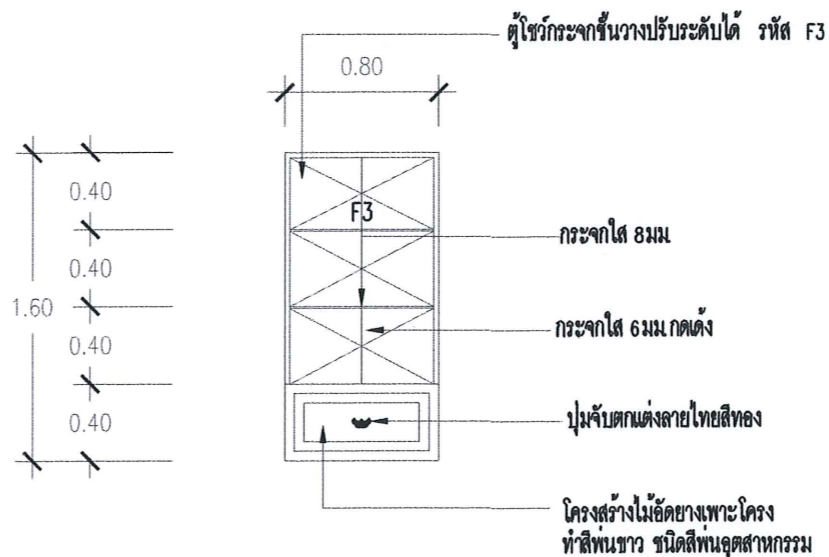

แบบขยายชั้นโชว์ของ  
SCALE 1:50

BAAN MUANJAI  




BAANMUANJAI CO.,LTD

PROJECT : งานปรับปรุงโถงบันได ภาคจิตวิทยา

TYPE : Interior Design


OWNER : ภาคจิตวิทยา คณะมนุษยศาสตร์

LOCATION : ภาคจิตวิทยา คณะมนุษยศาสตร์ มหาวิทยาลัยเชียงใหม่

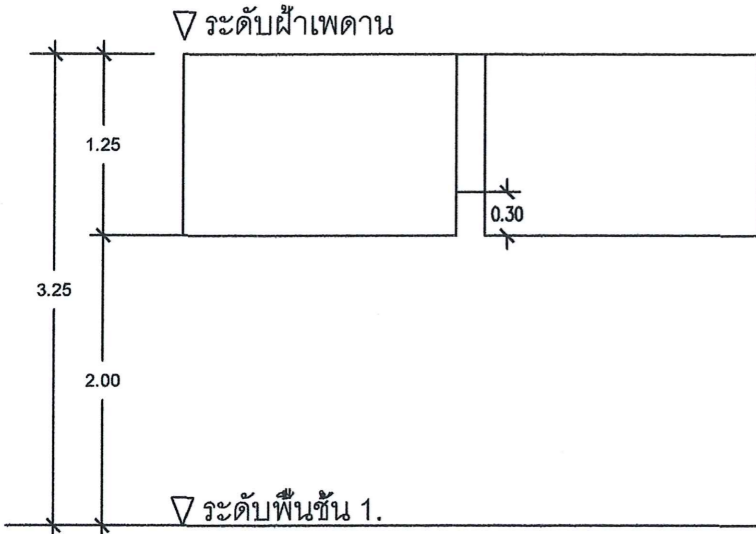


1 Rm.12208.


W-1	บานกระจกติดตาย		W-2	บานกระจกติดตาย	
วงกบ : ไม้ฉลิมไม้เนื้อแข็ง	บานพับ : -		วงกบ : ไม้ฉลิมไม้เนื้อแข็ง	บานพับ : -	
กรอบบาน : -	กลอน : -		กรอบบาน : -	กลอน : -	
บาน/ลูกพับ : กระจกใสตัดแลงสีเขียว 5 มม.	มือจับ : -		บาน/ลูกพับ : กระจกใสตัดแลงสีเขียว 5 มม.	มือจับ : -	
กยูง/ลูกบิด : -	กันชน : -		กยูง/ลูกบิด : -	กันชน : -	
ขอรับ/ขอส่ง : -	ลูกดิ่ง : -		ขอรับ/ขอส่ง : -	ลูกดิ่ง : -	

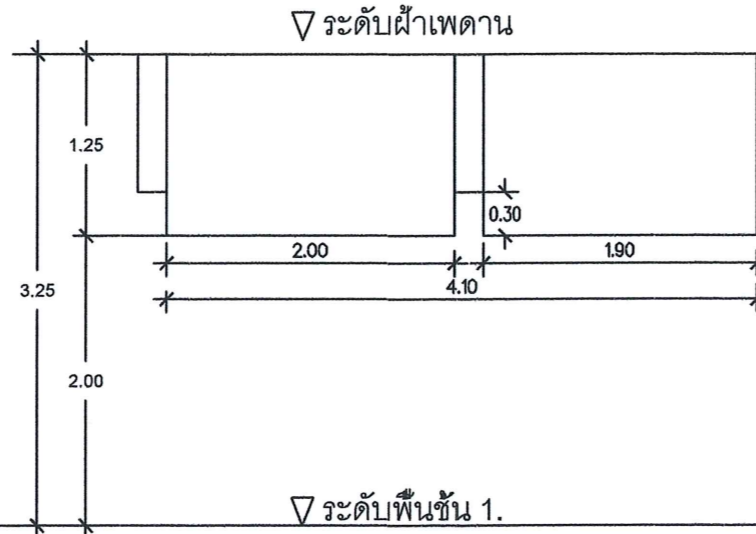

2 Rm.12205.

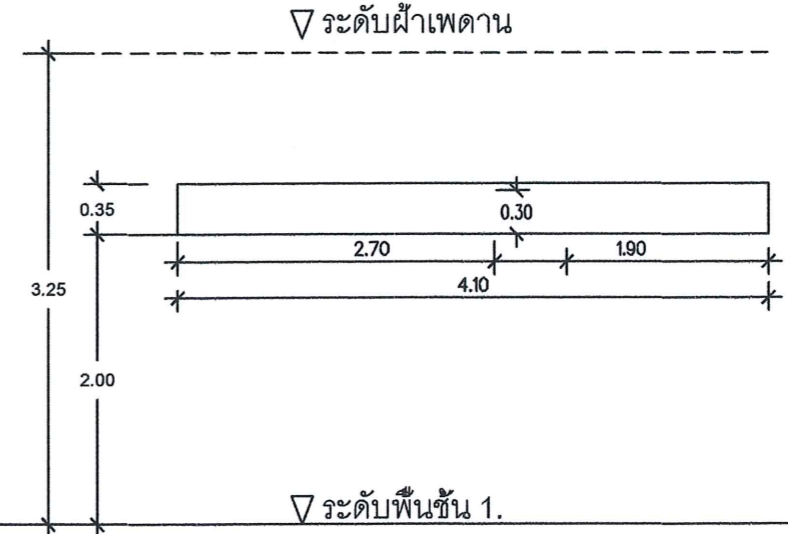


2 Rm.12205.

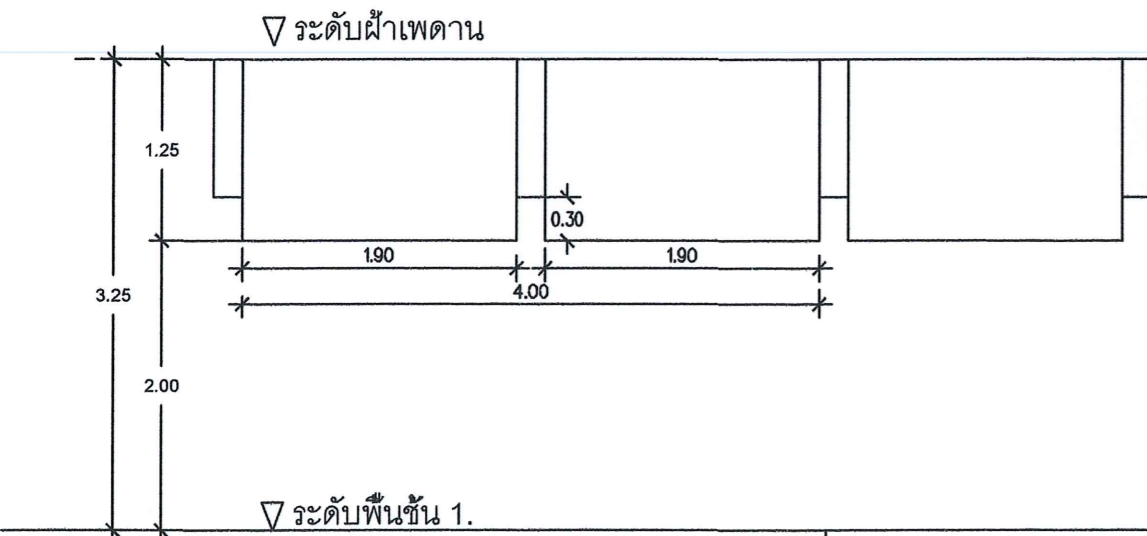

3 Rm.1220.

W-3	บานกระจกติดตาย	
วงกบ : ไม้ฉลิมไม้เนื้อแข็ง	บานพับ : -	
กรอบบาน : -	กลอน : -	
บาน/ลูกพับ : กระจกใสตัดแลงสีเขียว 5 มม.	มือจับ : -	
กยูง/ลูกบิด : -	กันชน : -	
ขอรับ/ขอส่ง : -	ลูกดิ่ง : -	

BAAN MUANJAI CO.,LTD.

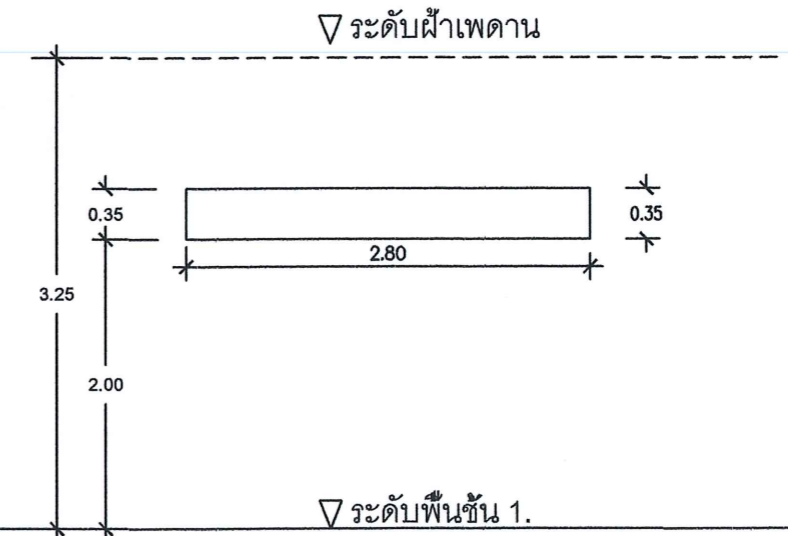

4 Rm.13302

W-4	บานกระจกติดตาย	
วงกบ : ไม้ฉลิมไม้เนื้อแข็ง	บานพับ : -	
กรอบบาน : -	กลอน : -	
บาน/ลูกพับ : กระจกใสตัดแลงสีเขียว 5 มม.	มือจับ : -	
กยูง/ลูกบิด : -	กันชน : -	
ขอรับ/ขอส่ง : -	ลูกดิ่ง : -	

AMENDMENT
A
B
C
D
E

NOTES

SHOW Asbuild Drawing

APPROVE BY :

NO.	DESCRIPTION	DATE
1.		
2.		

DRAWN BY :

นายนิพนธ์ จันทร์เขียว

ARCHITECTS :

นางสาวเสาวรส จิโน ภ.ศก.-16447

DATE :

9 ตุลาคม 2562

SCALE As Show

PH-03

PH-03