

AS BUILT DRAWING

โครงการ : แบบแสดงงานปรับปรุงทาสีอาคาร HB I
คณะมนุษยศาสตร์ มหาวิทยาลัยเชียงใหม่

จัดทำโดย

TM TM FUTURE
CONSTRUCTION
CO.,LTD.


2129/59 ม.4 ถ.เทพารักษ์ ต.เทพารักษ์
อ.เมืองสมุทรปราการ จ.สมุทรปราการ 10270
Tel: 089-005-6786

แบบเลขที่	แบบแสดง	มาตราส่วน	วันที่	หมายเหตุ
	หน้าปก	ไม่มีมาตราส่วน		
ID-01	สารบัญแบบ , รายการประกอบแบบ , ชนิดผลิตภัณฑ์ที่ใช้	ไม่มีมาตราส่วน		
ID-02	แผ่นที่สังเขป	ไม่มีมาตราส่วน		
ID-03	แปลนชั้น 1	1 : 175		
ID-04	แบบรูปด้าน A,B	1 : 175		
ID-05	แบบตำแหน่งเปลี่ยนตาข่ายกันนก	1 : 175		
ID-06	รูปด้าน c	1 : 100		
ID-07	รูปด้าน d	1 : 100		
ID-08	รูปตัด 1	1 : 100		


รายการพื้น ผนัง ฝ้า	
รายการผนัง	
สัญลักษณ์	ความหมาย
1	ผนังทาสีน้ำภายนอก TOA SHIELD 1 NANOSILICONE
2	ตาข่ายกันนก

ชนิดผลิตภัณฑ์ที่ใช้

สีภายนอกสำหรับผิวปูนฉาบทั่วไป (ACRYLIC EMULSION SHEENFINISHED)						
ผลิตภัณฑ์	TOA	ICI	JOTUN	CAPTAIN	PAMMASTIC	BEGER
สีชั้นที่ 1	TOA CONTACT PRIMER	DULUX MASEAL MASONRY SEALER (A200-743)	JOTASHIELD PRIMER	CAPTAIN CONTACT PRIMER	PAMMASTIC PERMABOND	BEGER B 1900
สีชั้นที่ 2	TOA SHIELD 1 NANOSILICONE (SHEEN)	DULUX WEATHER SHIED H2O GUARD (SHEEN)	JOTASHIELD (SHEEN)	PARASHIELD (SHEEN)	PERMOSHIELD NANO GURRD (SHEEN)	SYNOTEX SHIELD (SHEEN)
สีชั้นที่ 3	TOA SHIELD 1 NANOSILICONE (SHEEN)	DULUX WEATHER SHIED H2O GUARD (SHEEN)	JOTASHIELD (SHEEN)	PARASHIELD (SHEEN)	PERMOSHIELD NANO GURRD (SHEEN)	SYNOTEX SHIELD (SHEEN)
สีภายในสำหรับผิวปูนฉาบภายใน ผนังและฝ้าเพดานอีพ็อกซีบอร์ด (INTERIOR EMULSION PAINT)						
ผลิตภัณฑ์	TOA	ICI	JOTUN	CAPTAIN	PAMMASTIC	BEGER
สีชั้นที่ 1	4 SEASONS SUPER PROMER	MAFIX MASONRY	CITO PRIMER 09	CAPTAIN CONTACT PRIMER	EXTRAPAM SUPER RENOVOTE PRIMER	BEGER B 1900
สีชั้นที่ 2	4 SEASONS (MATT)	SUPPERCOTE NANOTEX (MATT)	JOTUN STRAX (MATT)	LOGLIFE TOPSHIELD (MATT)	EXTRAPAM (MATT)	BEGER COOL (MATT)
สีชั้นที่ 3	4 SEASONS (MATT)	SUPPERCOTE NANOTEX (MATT)	JOTUN STRAX (MATT)	LOGLIFE TOPSHIELD (MATT)	EXTRAPAM (MATT)	BEGER COOL (MATT)

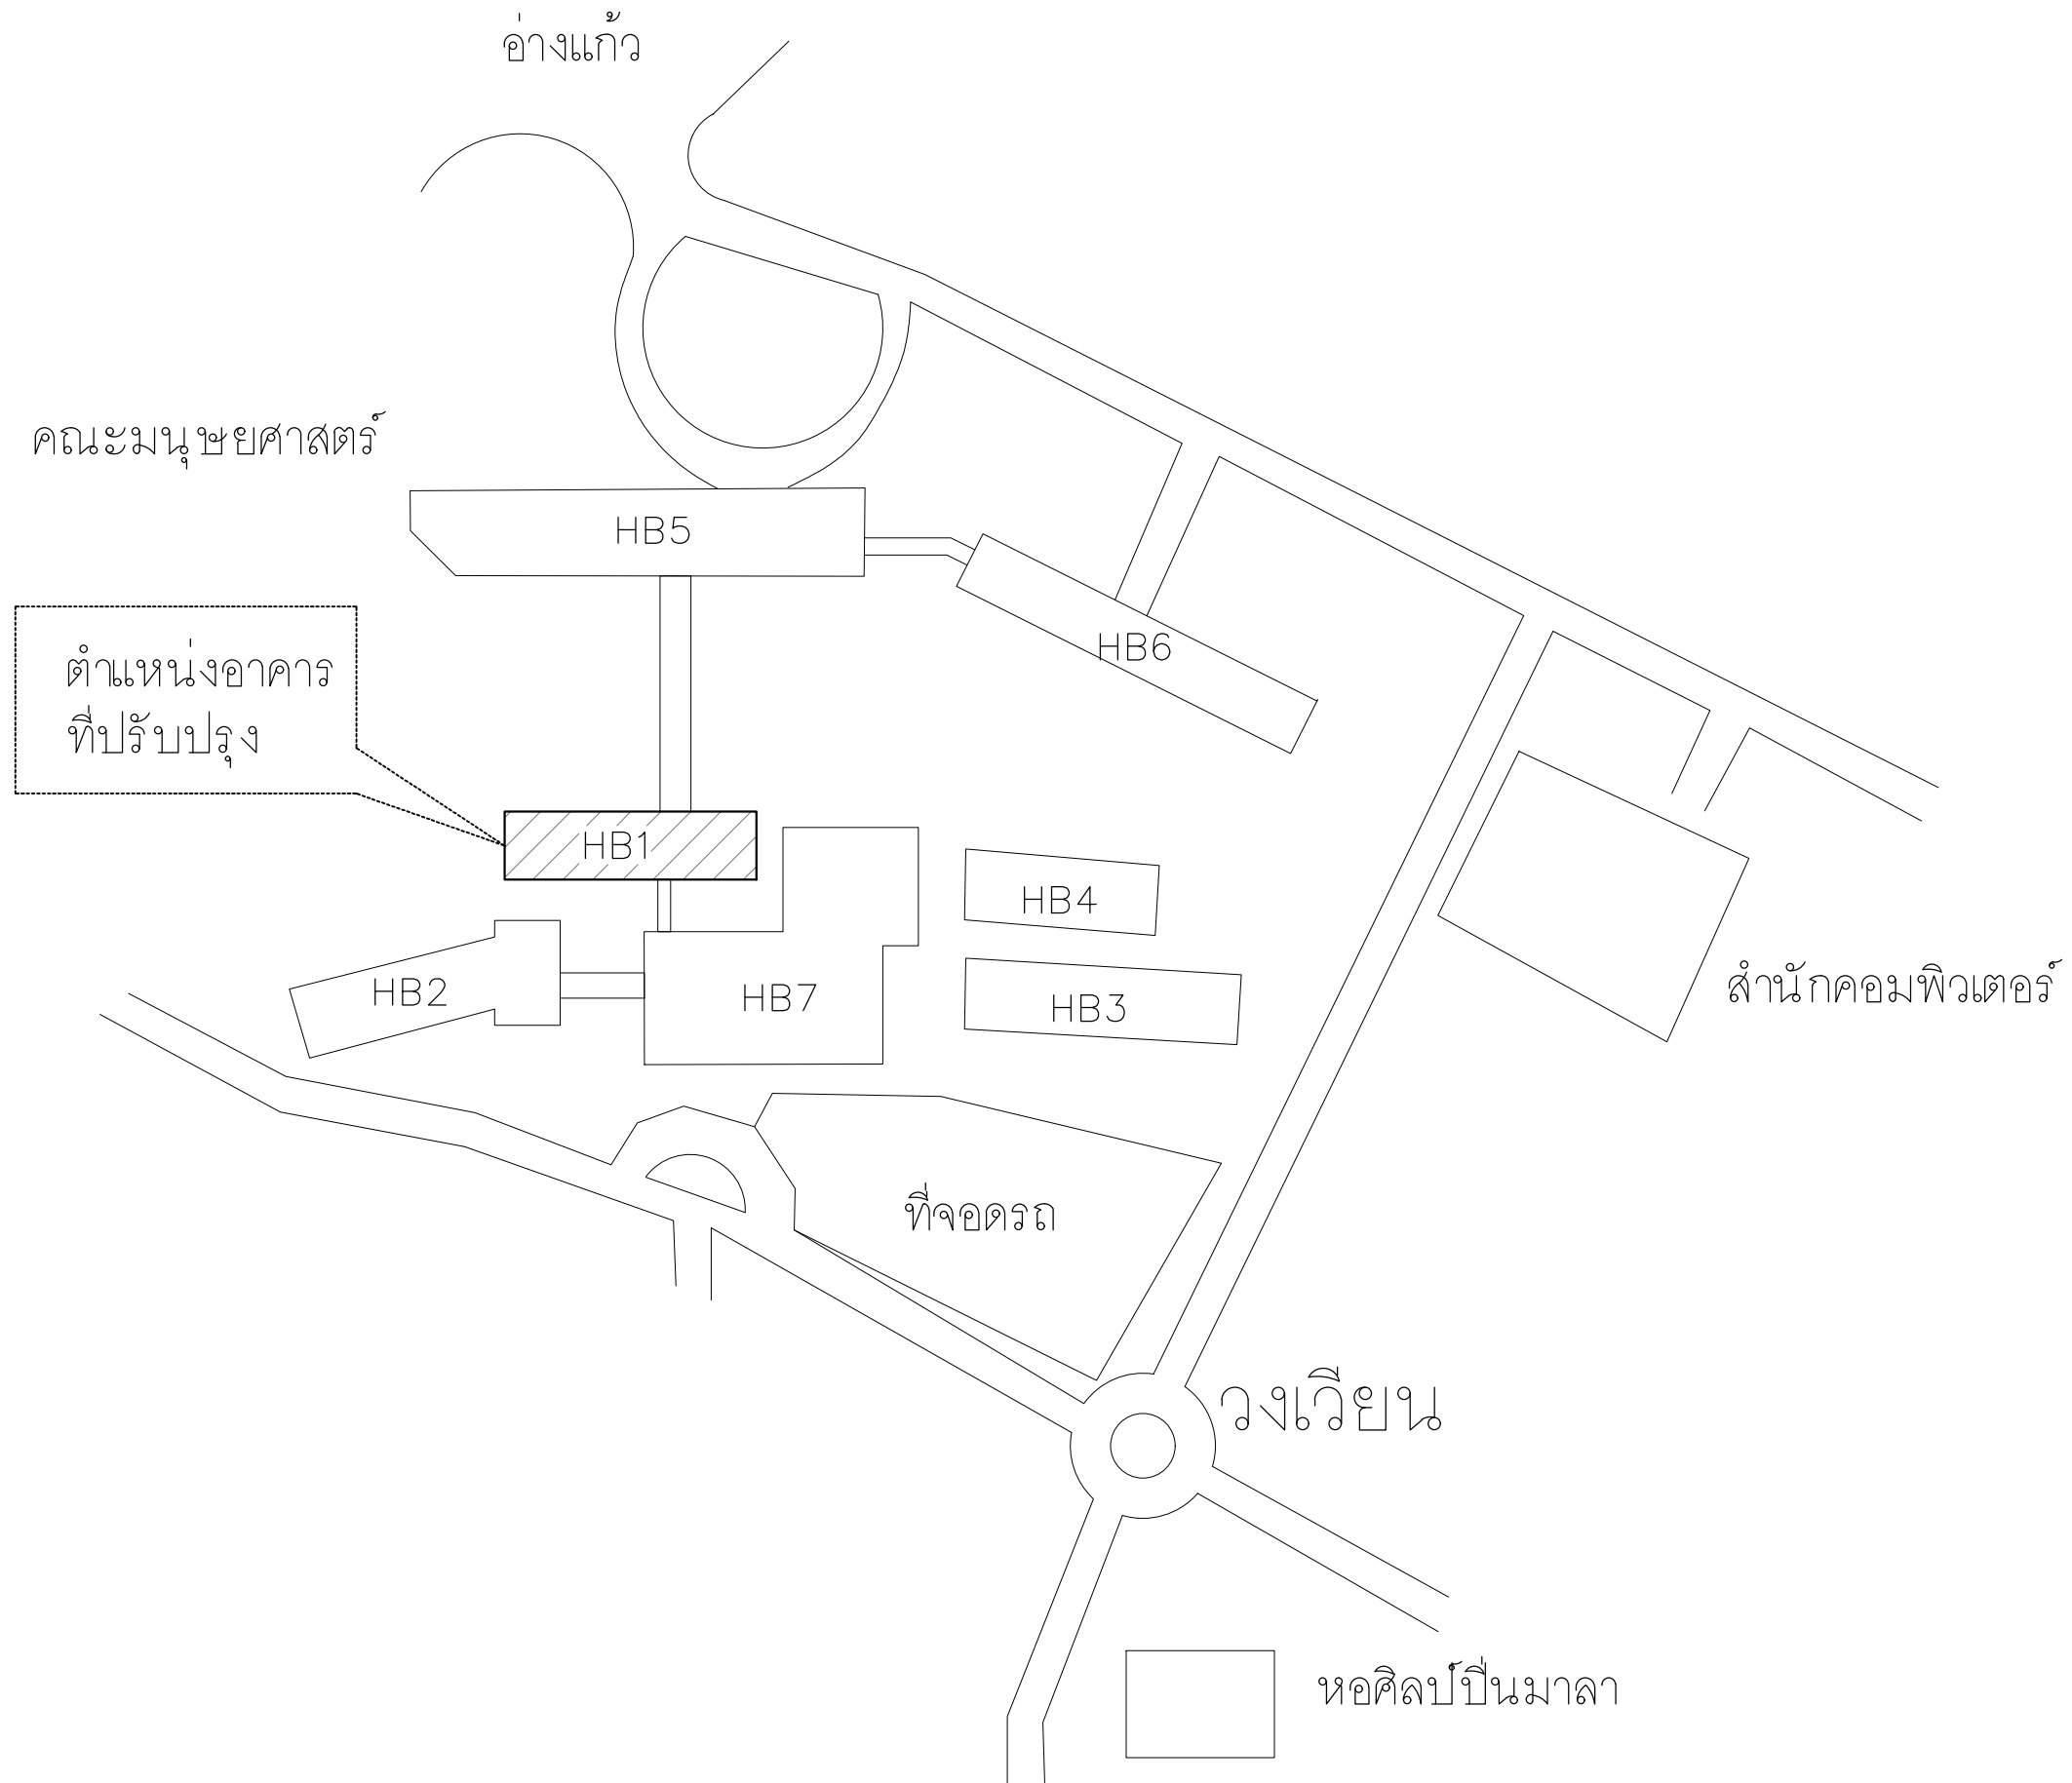

	โครงการ :	TITLE :	STRUCTURE ENGINEERS :	ELECTRICAL ENGINEER :	REVISION		DATE:
	ปรับปรุงทาสีอาคาร HB 1 คณะมนุษยศาสตร์ มหาวิทยาลัยเชียงใหม่	แผนที่สังเขป			DISCRPTION	DATE	20/5/2562
	สถานที่ :	ARCHITECTURE :	MECHANICAL ENGINEERS : CHECKED BY.	SANITARY ENGINEER :	DRAWING :		SHEET NO
	คณะมนุษยศาสตร์ มหาวิทยาลัยเชียงใหม่ ต.สุเทพ อ.เมืองเชียงใหม่ จ.เชียงใหม่						ID-02
							TOTAL
							08

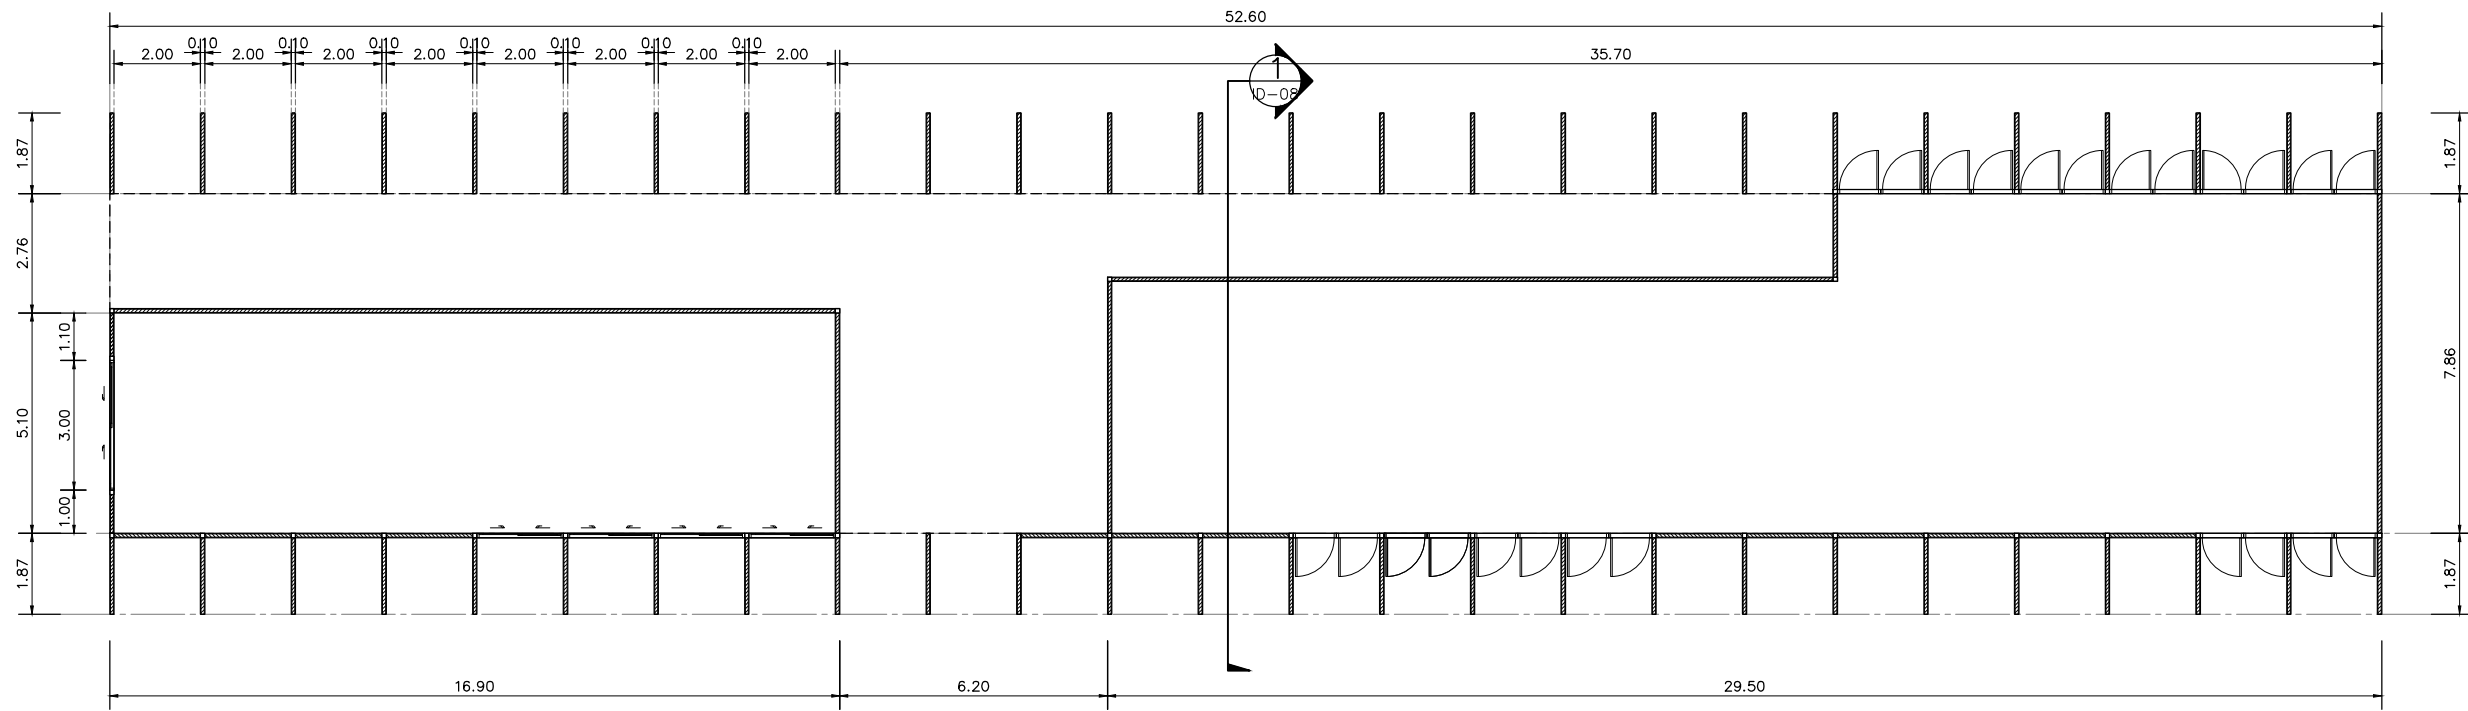

แปลนชั้น 1


มาตราส่วน 1 : 175

ชนิดผลิตภัณฑ์สีที่ใช้


สีภายนอกสำหรับผิวปูนฉาบทั่วไป (ACRYLIC EMULSION SHEENFINISHED)		
ผลิตภัณฑ์	สีทาผนัง	สีทาสีปูน
สีชั้นที่ 1	TOA CONTACT PRIMER	TOA CONTACT PRIMER
สีชั้นที่ 2	TOA SHIELD 1 NANOSILICONE เบอร์สี Pearl White 507	TOA SHIELD 1 NANOSILICONE เบอร์สี Whisper 172
สีชั้นที่ 3	TOA SHIELD 1 NANOSILICONE เบอร์สี Pearl White 507	TOA SHIELD 1 NANOSILICONE เบอร์สี Whisper 172
สีพื้น	ประตู-หน้าต่างไม้ TOA 4 SEASONS เบอร์สี OAK F6103	

TM TM FUTURE CONSTRUCTION CO.,LTD.

โครงการ : ปรับปรุงทาสีอาคาร HB 1 คณะมนุษยศาสตร์ มหาวิทยาลัยเชียงใหม่ สถานที่ : คณะมนุษยศาสตร์ มหาวิทยาลัยเชียงใหม่ ต.สุเทพ อ.เมืองเชียงใหม่ จ.เชียงใหม่	TITLE :	STRUCTURE ENGINEERS :	ELECTRICAL ENGINEER :	REVISION		DATE:
	แปลนชั้น 1			DISCRIPTION	DATE	20/5/2562
	ARCHITECTURE :	MECHANICAL ENGINEERS : CHECKED BY.	SANITARY ENGINEER :	DRAWING :		SHEET NO
						08

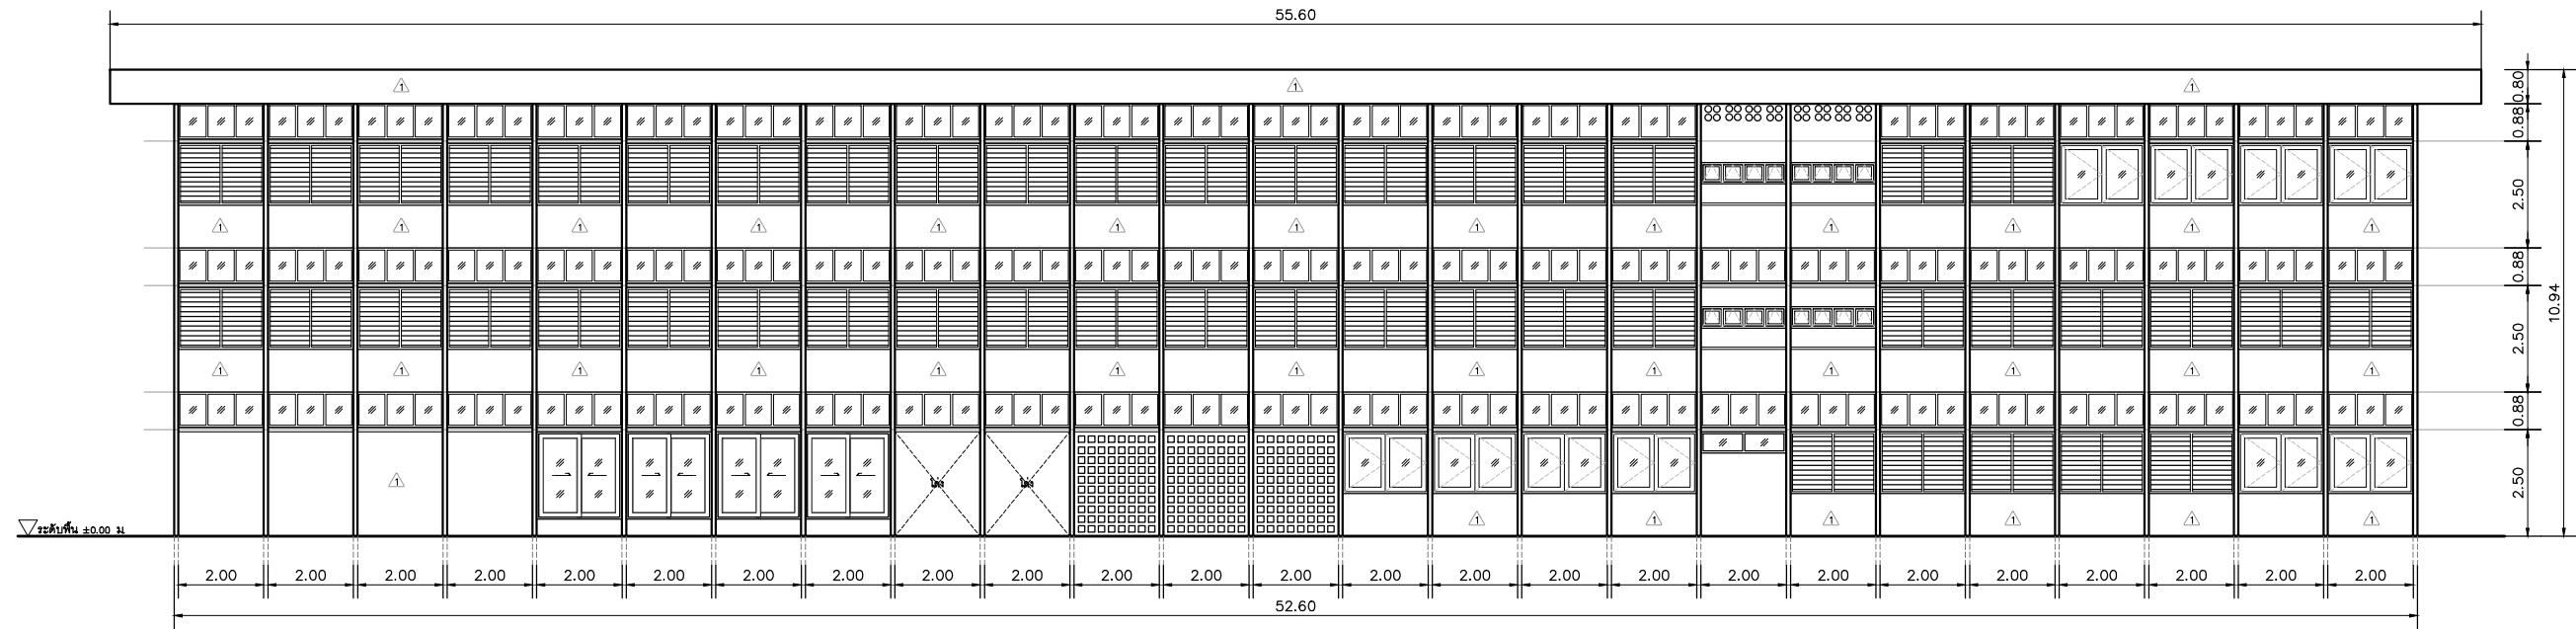

รูปด้าน A
มาตราส่วน 1 : 175

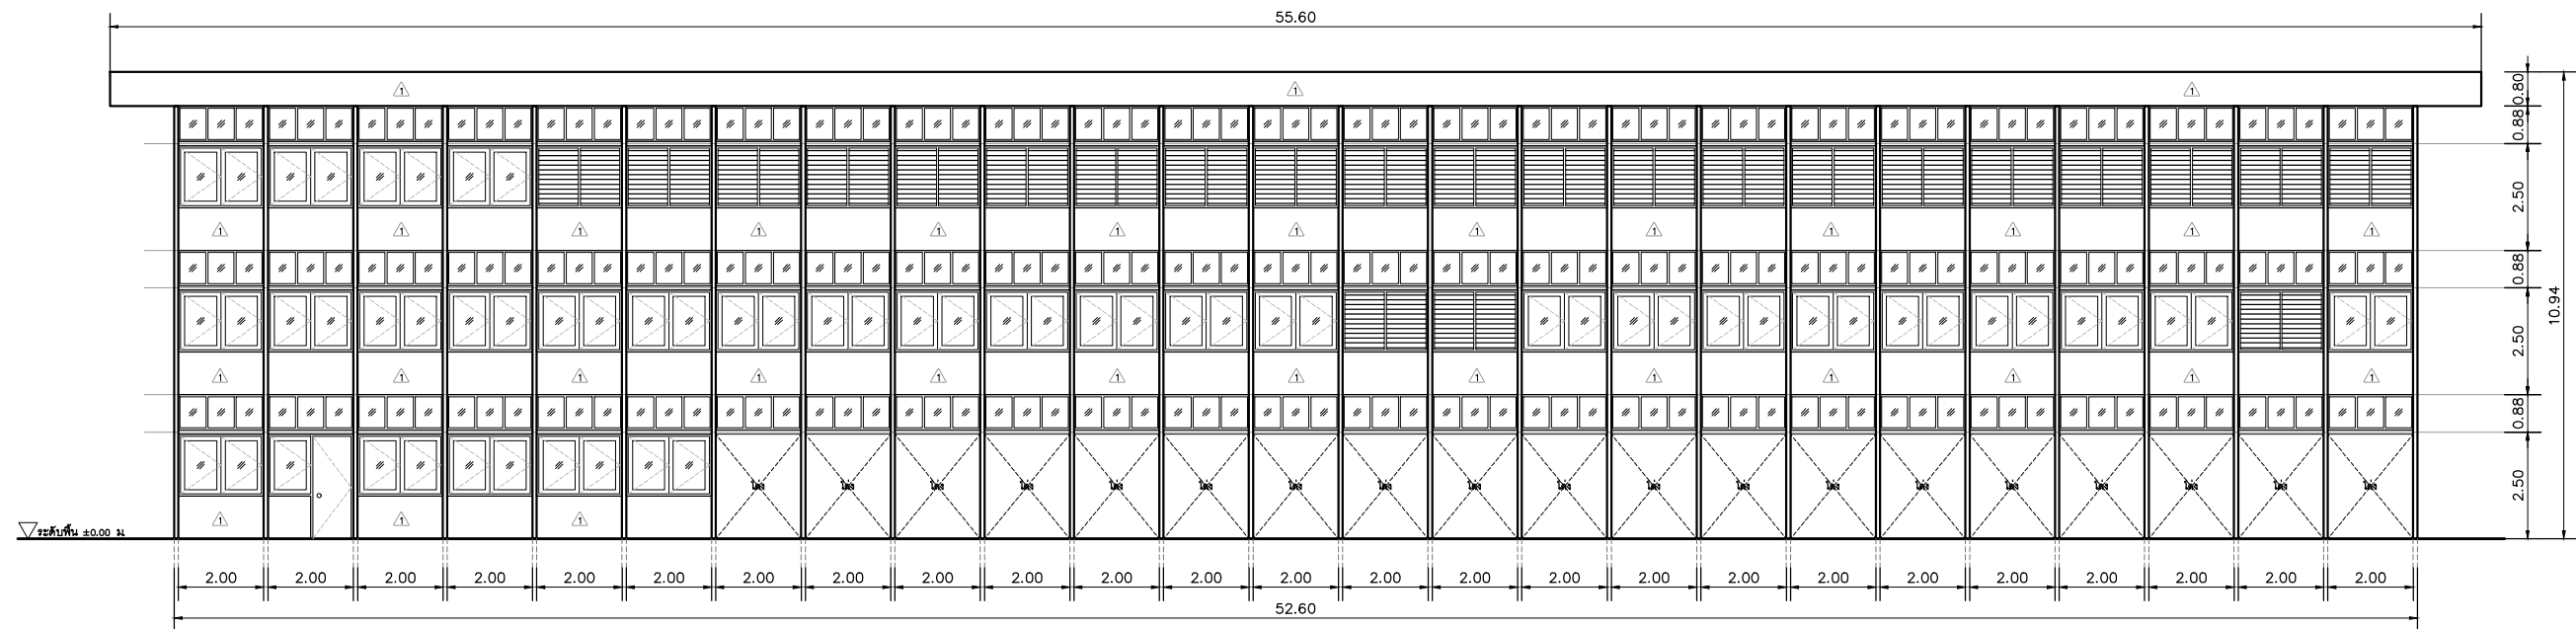


รูปด้าน B
มาตราส่วน 1 : 175

รายการสี TOA		
สีทาผนัง	สีทาคลิบูน	สีทาประตู-หน้าต่างไม้
TOA SHIELD 1 NANOSILICONE เบอร์สี Pearl White 507	TOA SHIELD 1 NANOSILICONE เบอร์สี Whisper 172	TOA 4 SEASONS เบอร์สี OAK F6103


TM TM FUTURE
CONSTRUCTION
CO.,LTD.

โครงการ : ปรับปรุงทาสีอาคาร HB 1 คณะมนุษยศาสตร์ มหาวิทยาลัยเชียงใหม่ สถานที่ : คณะมนุษยศาสตร์ มหาวิทยาลัยเชียงใหม่ ต.สุเทพ อ.เมืองเชียงใหม่ จ.เชียงใหม่	TITLE :	STRUCTURE ENGINEERS :	ELECTRICAL ENGINEER :	REVISION		DATE:
	แบบรูปด้าน A,B			DISCUPTION	DATE	20/5/2562
	ARCHITECTURE :	MECHANICAL ENGINEERS : CHECKED BY.	SANITARY ENGINEER :	DRAWING :		SHEET NO
						ID-04
						TOTAL
						08

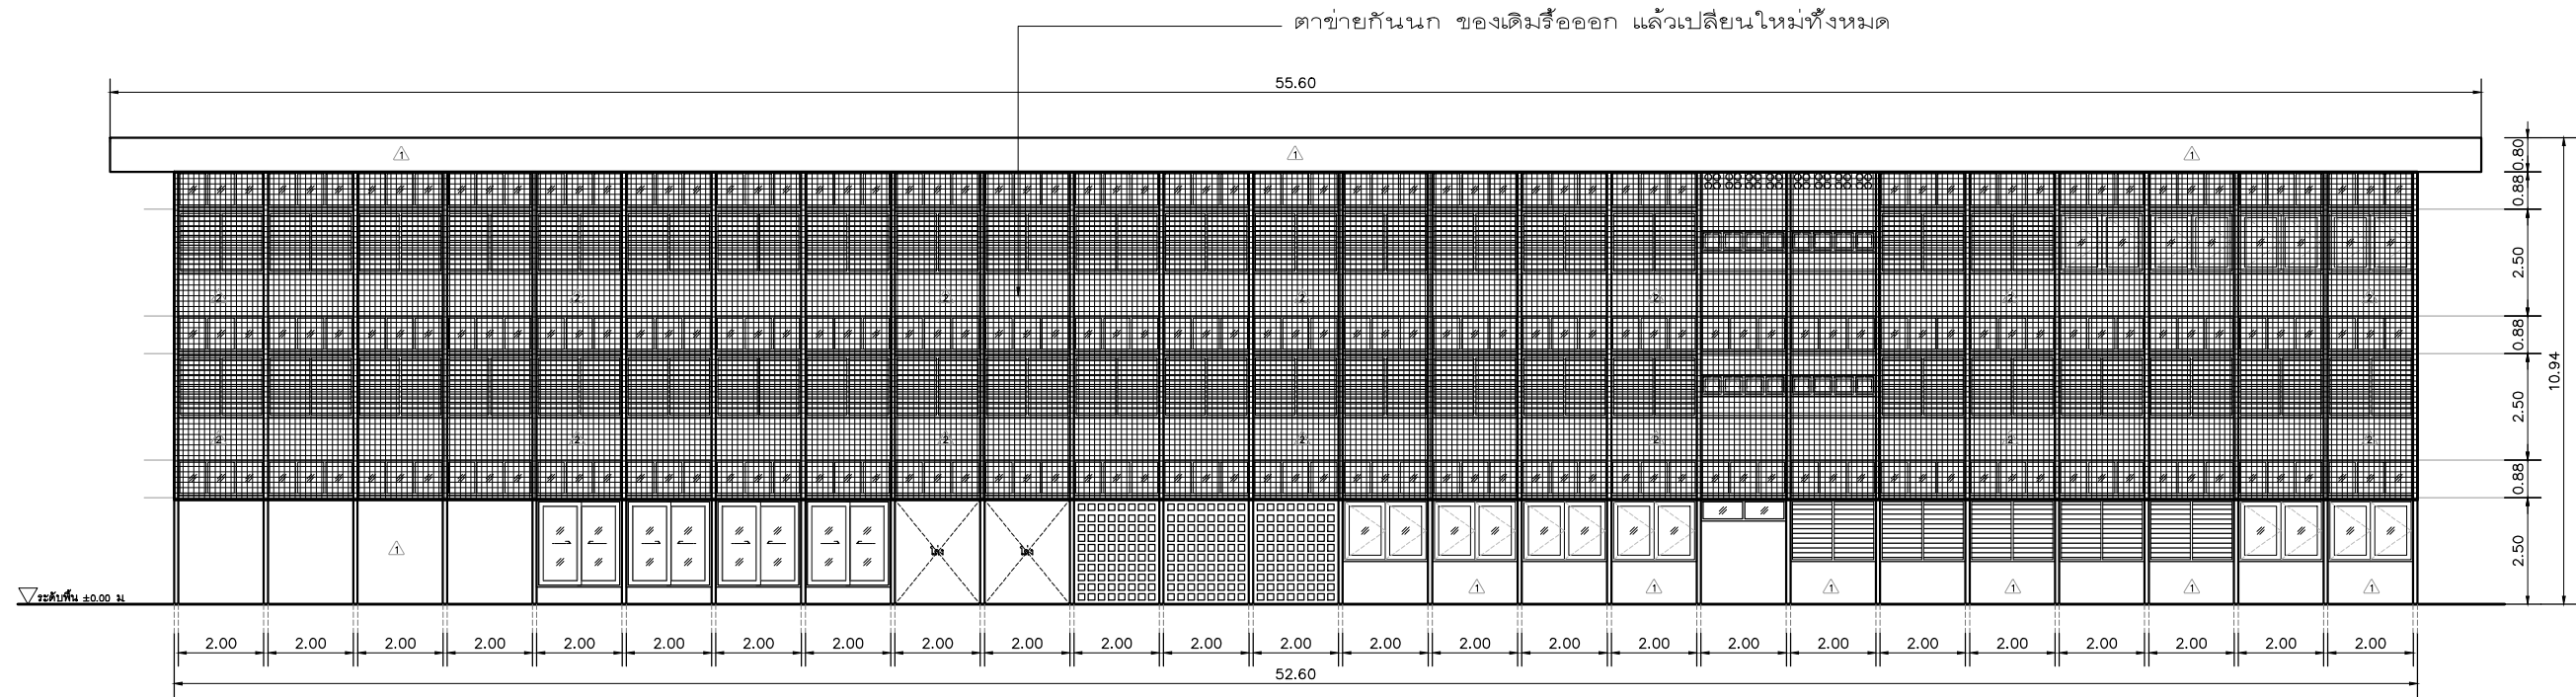

ตำแหน่งการเปลี่ยนตาข่ายกันนก **รูปด้าน A**

มาตราส่วน 1 : 175

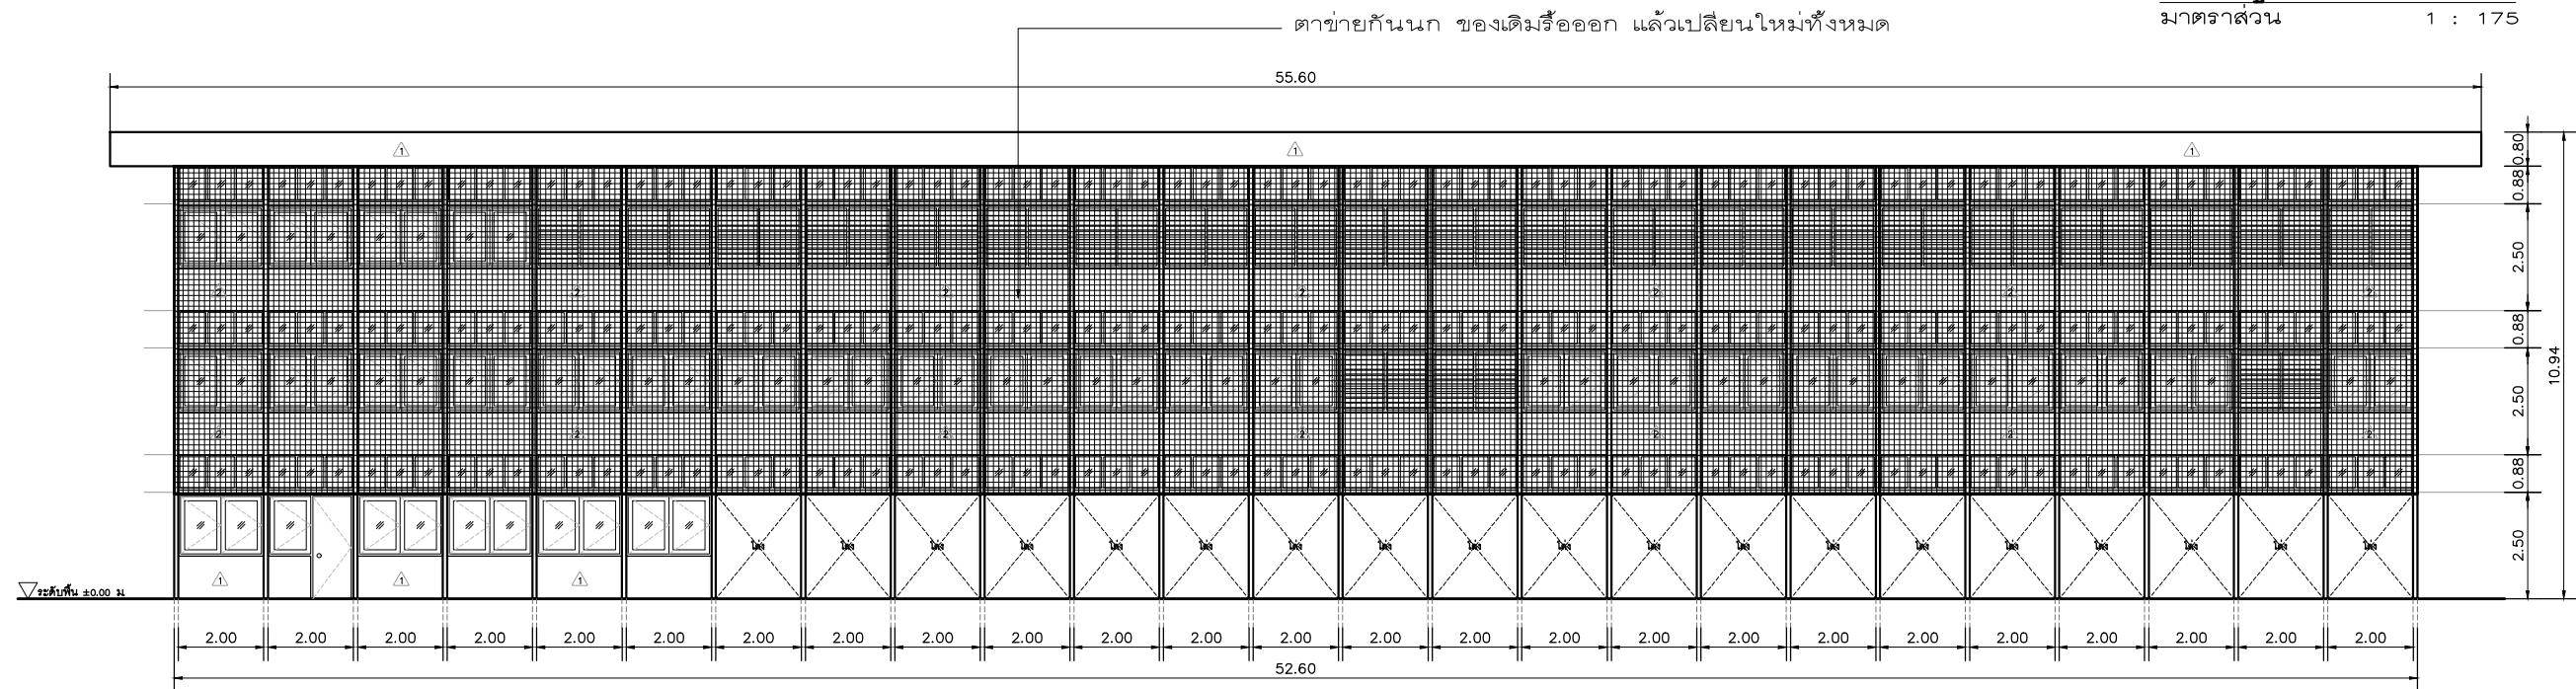

ตำแหน่งการเปลี่ยนตาข่ายกันนก **รูปด้าน B**

มาตราส่วน 1 : 175

รายการสี TOA		
สีทาผนัง	สีทาคลิบูน	สีทาประตู-หน้าต่างไม้
TOA SHIELD 1 NANOSILICONE เบอร์สี Pearl White 507	TOA SHIELD 1 NANOSILICONE เบอร์สี Whisper 172	TOA 4 SEASONS เบอร์สี OAK F6103

TM TM FUTURE
CONSTRUCTION
CO.,LTD.

โครงการ :
ปรับปรุงทาสีอาคาร HB 1
คณะมนุษยศาสตร์ มหาวิทยาลัยเชียงใหม่
สถานที่ :
คณะมนุษยศาสตร์ มหาวิทยาลัยเชียงใหม่
ต.สุเทพ อ.เมืองเชียงใหม่ จ.เชียงใหม่


TITLE :
แบบตำแหน่งเปลี่ยนตาข่ายกันนก
ARCHITECTURE :

STRUCTURE ENGINEERS :
MECHANICAL ENGINEERS : CHECKED BY.

ELECTRICAL ENGINEER :
SANITARY ENGINEER :

REVISION
DISCUPTION DATE
DRAWING :

DATE:
20/5/2562
SHEET NO
ID-05
TOTAL
08

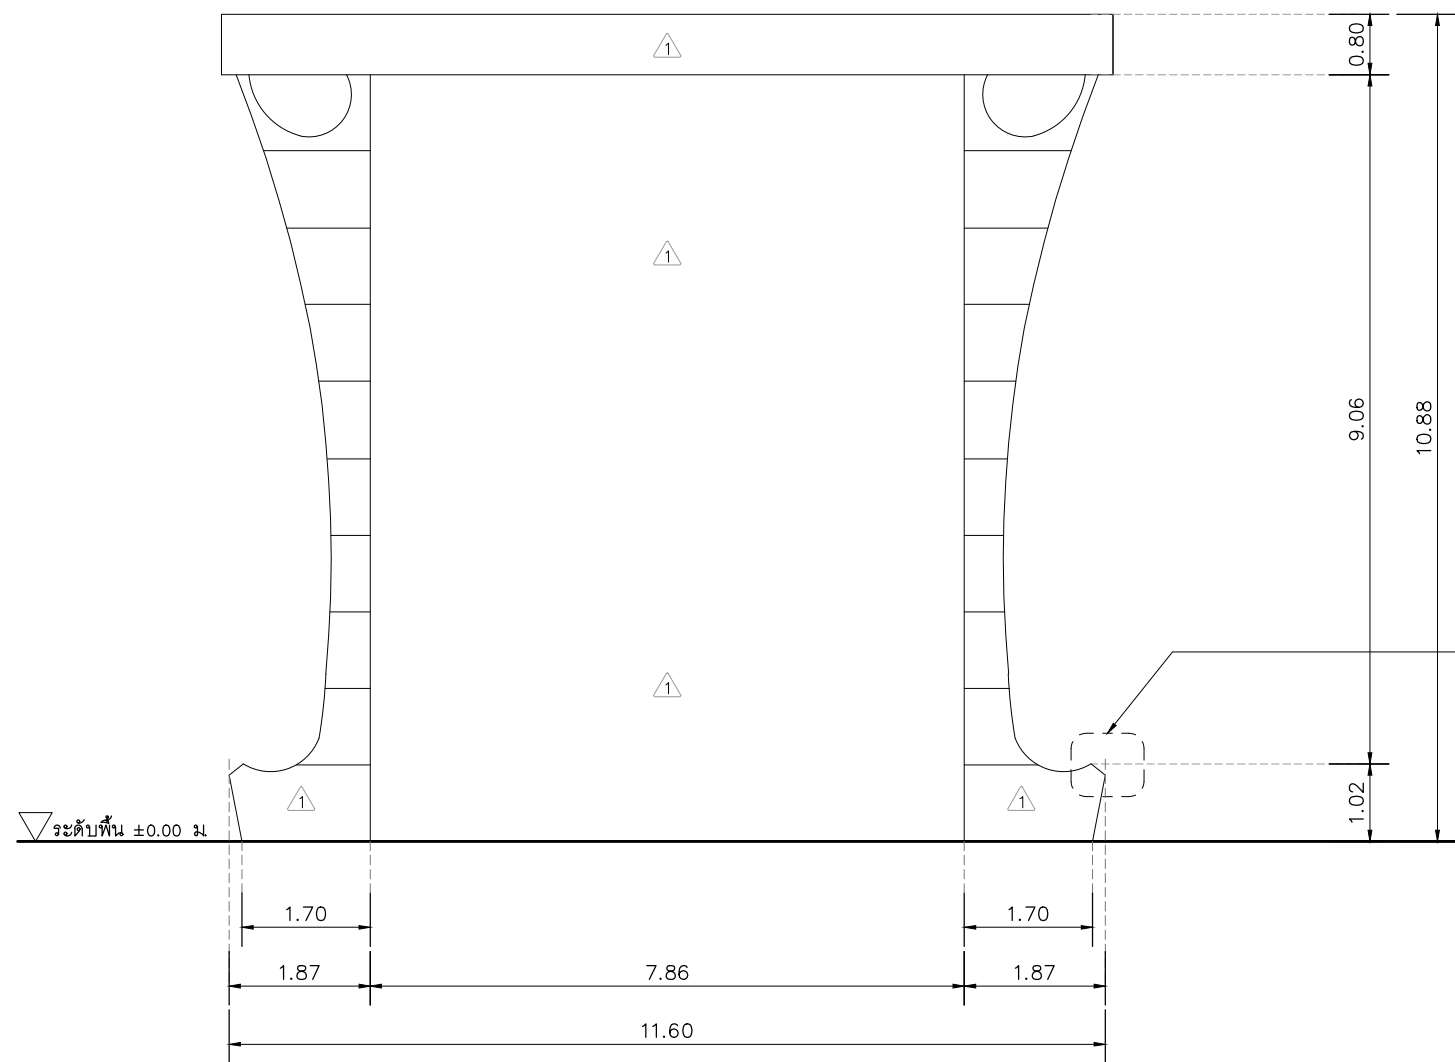


มุมซีเมนต์ที่แตก ใช้เหล็ก 6 มม เสียบแล้วฉาบปูนทับให้เหมือนเดิม
เหล็กเส้นกลมขนาด 6 มม (TATATISCON (1)ท 2089-576/20)
ปูนซีเมนต์ตราเสือ (มอก. 80-2550)

รายการสี TOA		
สีทาผนัง	สีทาศิลิโคน	สีทาประตู-หน้าต่างไม้
TOA SHIELD 1 NANOSILICONE เบอร์ดี้ Pearl White 507	TOA SHIELD 1 NANOSILICONE เบอร์ดี้ Whisper 172	TOA 4 SEASONS เบอร์ดี้ OAK F6103

รูปด้าน C
มาตราส่วน 1 : 100

	โครงการ :	TITLE :	STRUCTURE ENGINEERS :	ELECTRICAL ENGINEER :	REVISION		DATE:
	ปรับปรุงทาสีอาคาร HB 1 คณะมนุษยศาสตร์ มหาวิทยาลัยเชียงใหม่	รูปด้าน C			DISCRIPTION	DATE	20/5/2562
	สถานที่ :	ARCHITECTURE :	MECHANICAL ENGINEERS : CHECKED BY.	SANITARY ENGINEER :	DRAWING :		SHEET NO
	คณะมนุษยศาสตร์ มหาวิทยาลัยเชียงใหม่ ต.สุเทพ อ.เมืองเชียงใหม่ จ.เชียงใหม่						ID-06
							TOTAL
							08

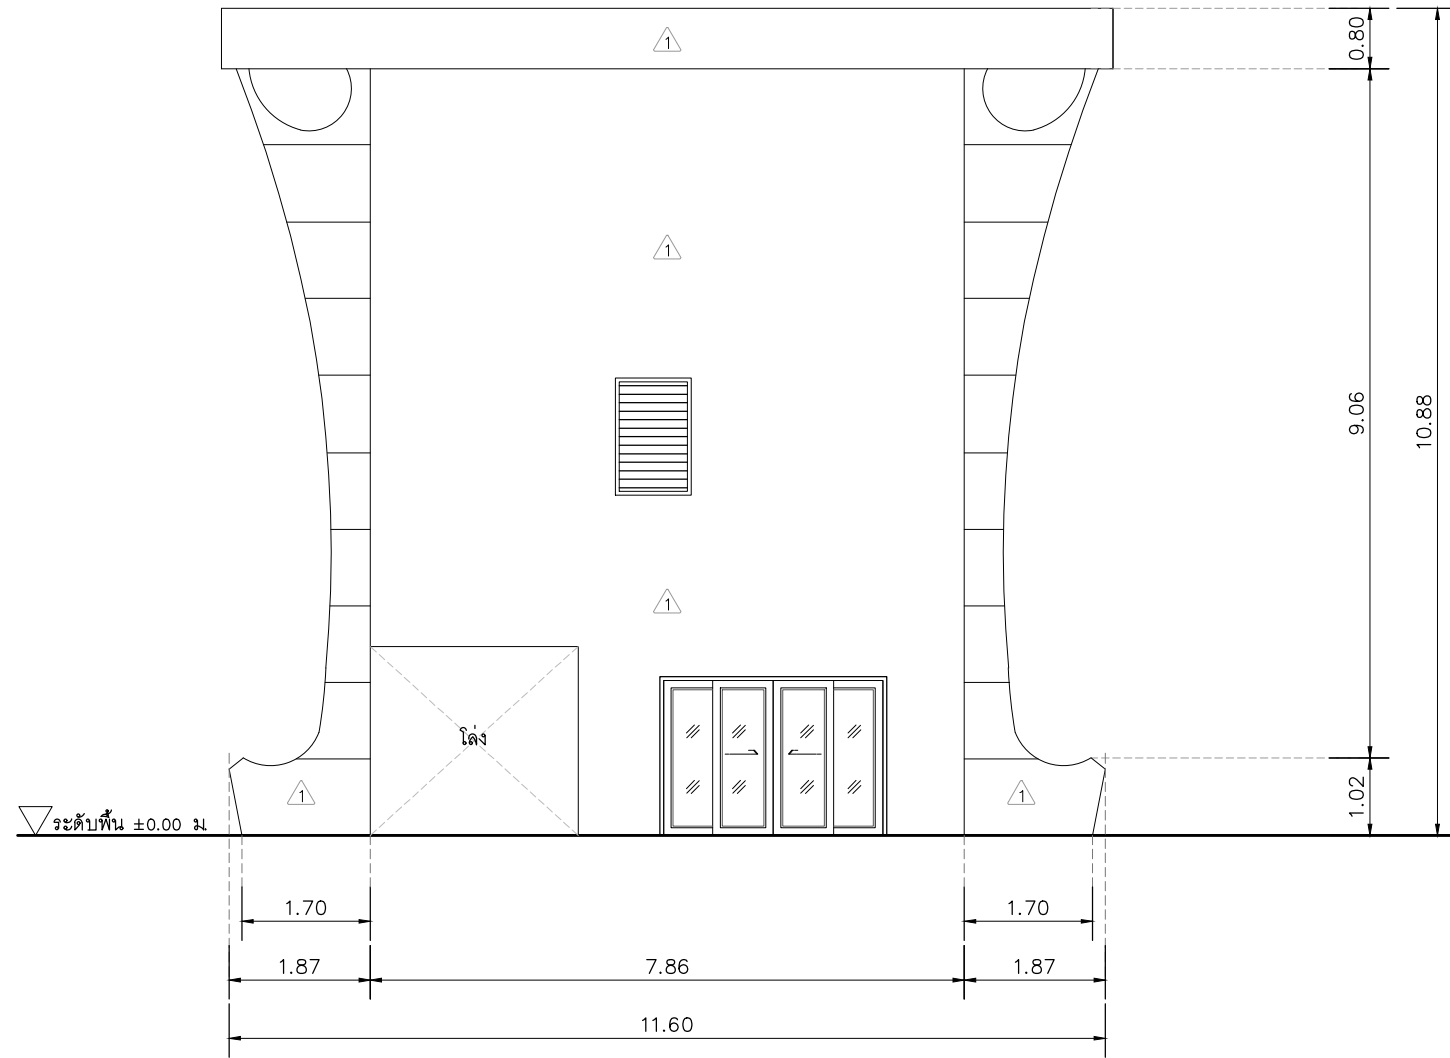


รายการสี TOA		
สีทาผนัง	สีทาศีบบปูน	สีทาประตู-หน้าต่างไม้
TOA SHIELD 1 NANOSILICONE เบอร์ดี้ Pearl White 507	TOA SHIELD 1 NANOSILICONE เบอร์ดี้ Whisper 172	TOA 4 SEASONS เบอร์ดี้ OAK F6103

รูปด้าน D
มาตราส่วน 1 : 100

TM TM FUTURE
CONSTRUCTION
CO.,LTD.

โครงการ : ปรับปรุงทาสีอาคาร HB 1 คณะมนุษยศาสตร์ มหาวิทยาลัยเชียงใหม่ สถานที่ : คณะมนุษยศาสตร์ มหาวิทยาลัยเชียงใหม่ ต.สุเทพ อ.เมืองเชียงใหม่ จ.เชียงใหม่	TITLE :	STRUCTURE ENGINEERS :	ELECTRICAL ENGINEER :	REVISION		DATE:
	รูปด้าน D			DISCRPTION	DATE	20/5/2562
	ARCHITECTURE :	MECHANICAL ENGINEERS : CHECKED BY.	SANITARY ENGINEER :	DRAWING :		SHEET NO
						08

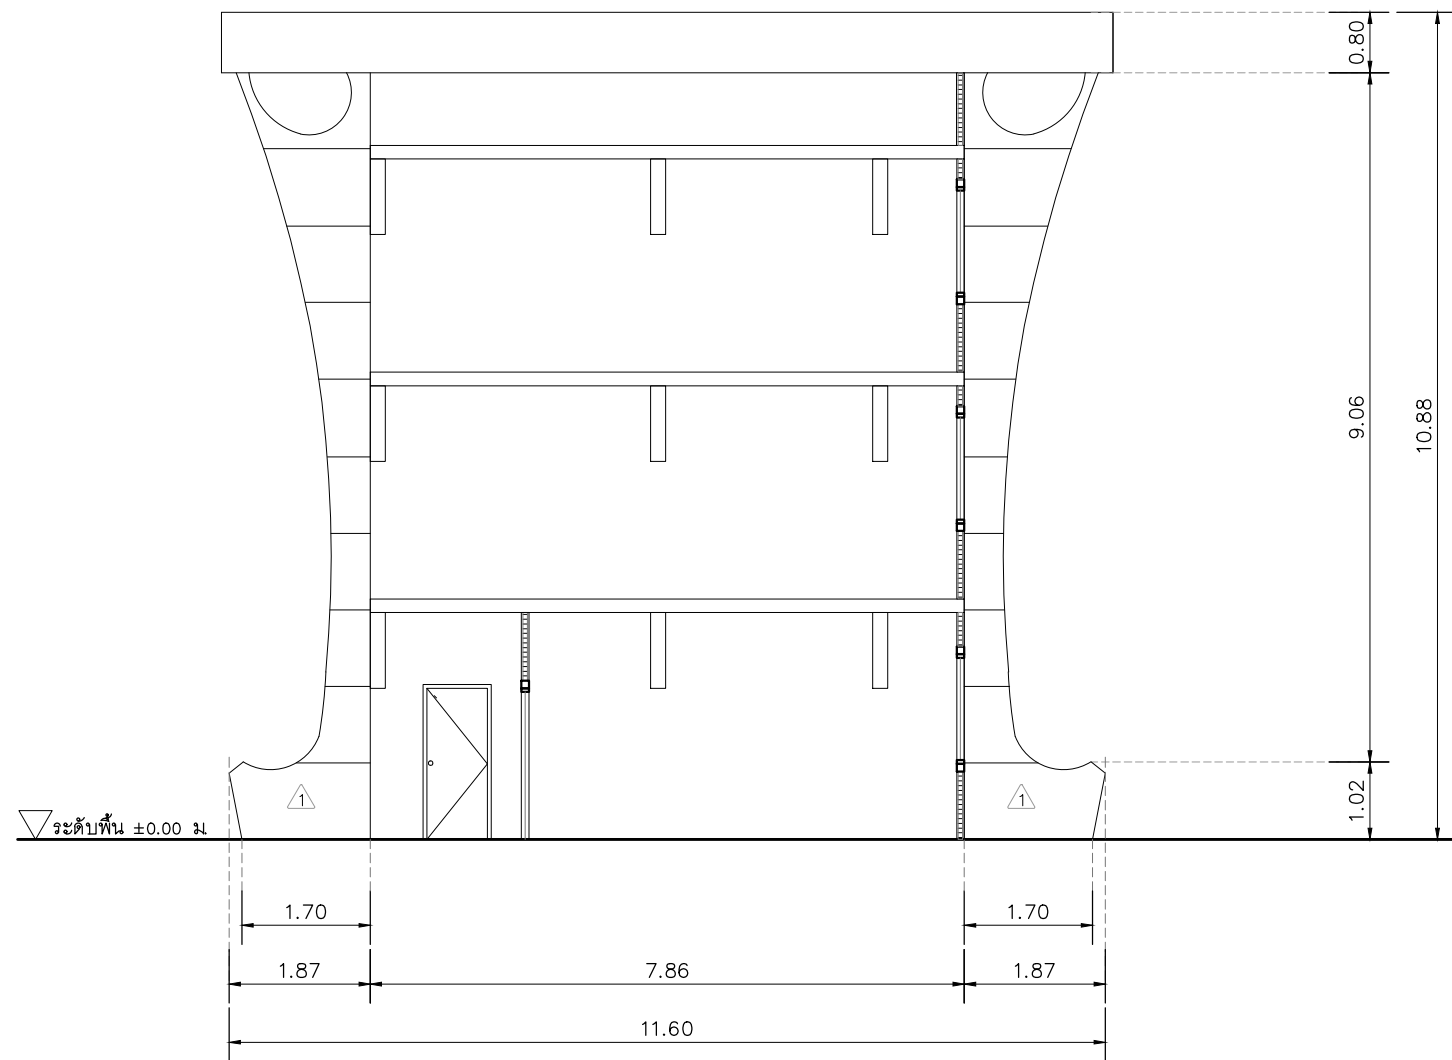

รายการสี TOA		
สีทาผนัง	สีทาศิลิโคน	สีทาประตู-หน้าต่างไม้
TOA SHIELD 1 NANOSILICONE เบอร์ดี้ Pearl White 507	TOA SHIELD 1 NANOSILICONE เบอร์ดี้ Whisper 172	TOA 4 SEASONS เบอร์ดี้ OAK F6103

รูปตัด 1
มาตราส่วน 1 : 100

TM TM FUTURE
CONSTRUCTION
CO.,LTD.

โครงการ : ปรับปรุงทาสีอาคาร HB 1 คณะมนุษยศาสตร์ มหาวิทยาลัยเชียงใหม่ สถานที่ : คณะมนุษยศาสตร์ มหาวิทยาลัยเชียงใหม่ ต.สุเทพ อ.เมืองเชียงใหม่ จ.เชียงใหม่	TITLE :	STRUCTURE ENGINEERS :	ELECTRICAL ENGINEER :	REVISION		DATE:
	รูปตัด 1			DISCRIPTION	DATE	20/5/2562
	ARCHITECTURE :	MECHANICAL ENGINEERS : CHECKED BY.	SANITARY ENGINEER :	DRAWING :		SHEET NO
						ID-08
					TOTAL	08